Obręb : **Goreń Duży**

Gmina : **Baruchowo**

Powiat : włocławski

**Mapa sytuacyjno – wysokościowa**

Skala 1:1000 Ar. 366.331.052

Działka nr 14 pow. 4.5100 ha KW 47629

Właściciel : Gmina Baruchowo

Mapa aktualna w oznaczonym zakresie na 08-02-2010 r.

KERG : 3130 - 4 /2010

Wykonawca :

USŁUGI GEODEZYJNO - KARTOGRAFICZNE
Janusz Wyrostek
ul. POW 22 A, 87-800 Włocławek
tel. 054/ 411-28-44, : 696 190-936
NIP 888-110-30-16, REGON 910126017

Starostwo Powiatowe we Włocławku

STA... proj... z dn. 2.08.2011 640/2011

Z up... Elżbieta Szymkowska
Podinspektor ds. administracji architektoniczno-budowlanej

## LEGENDA

1. Istniejąca Zielona Szkoła
2. Adaptowane poddasze
Granice działki

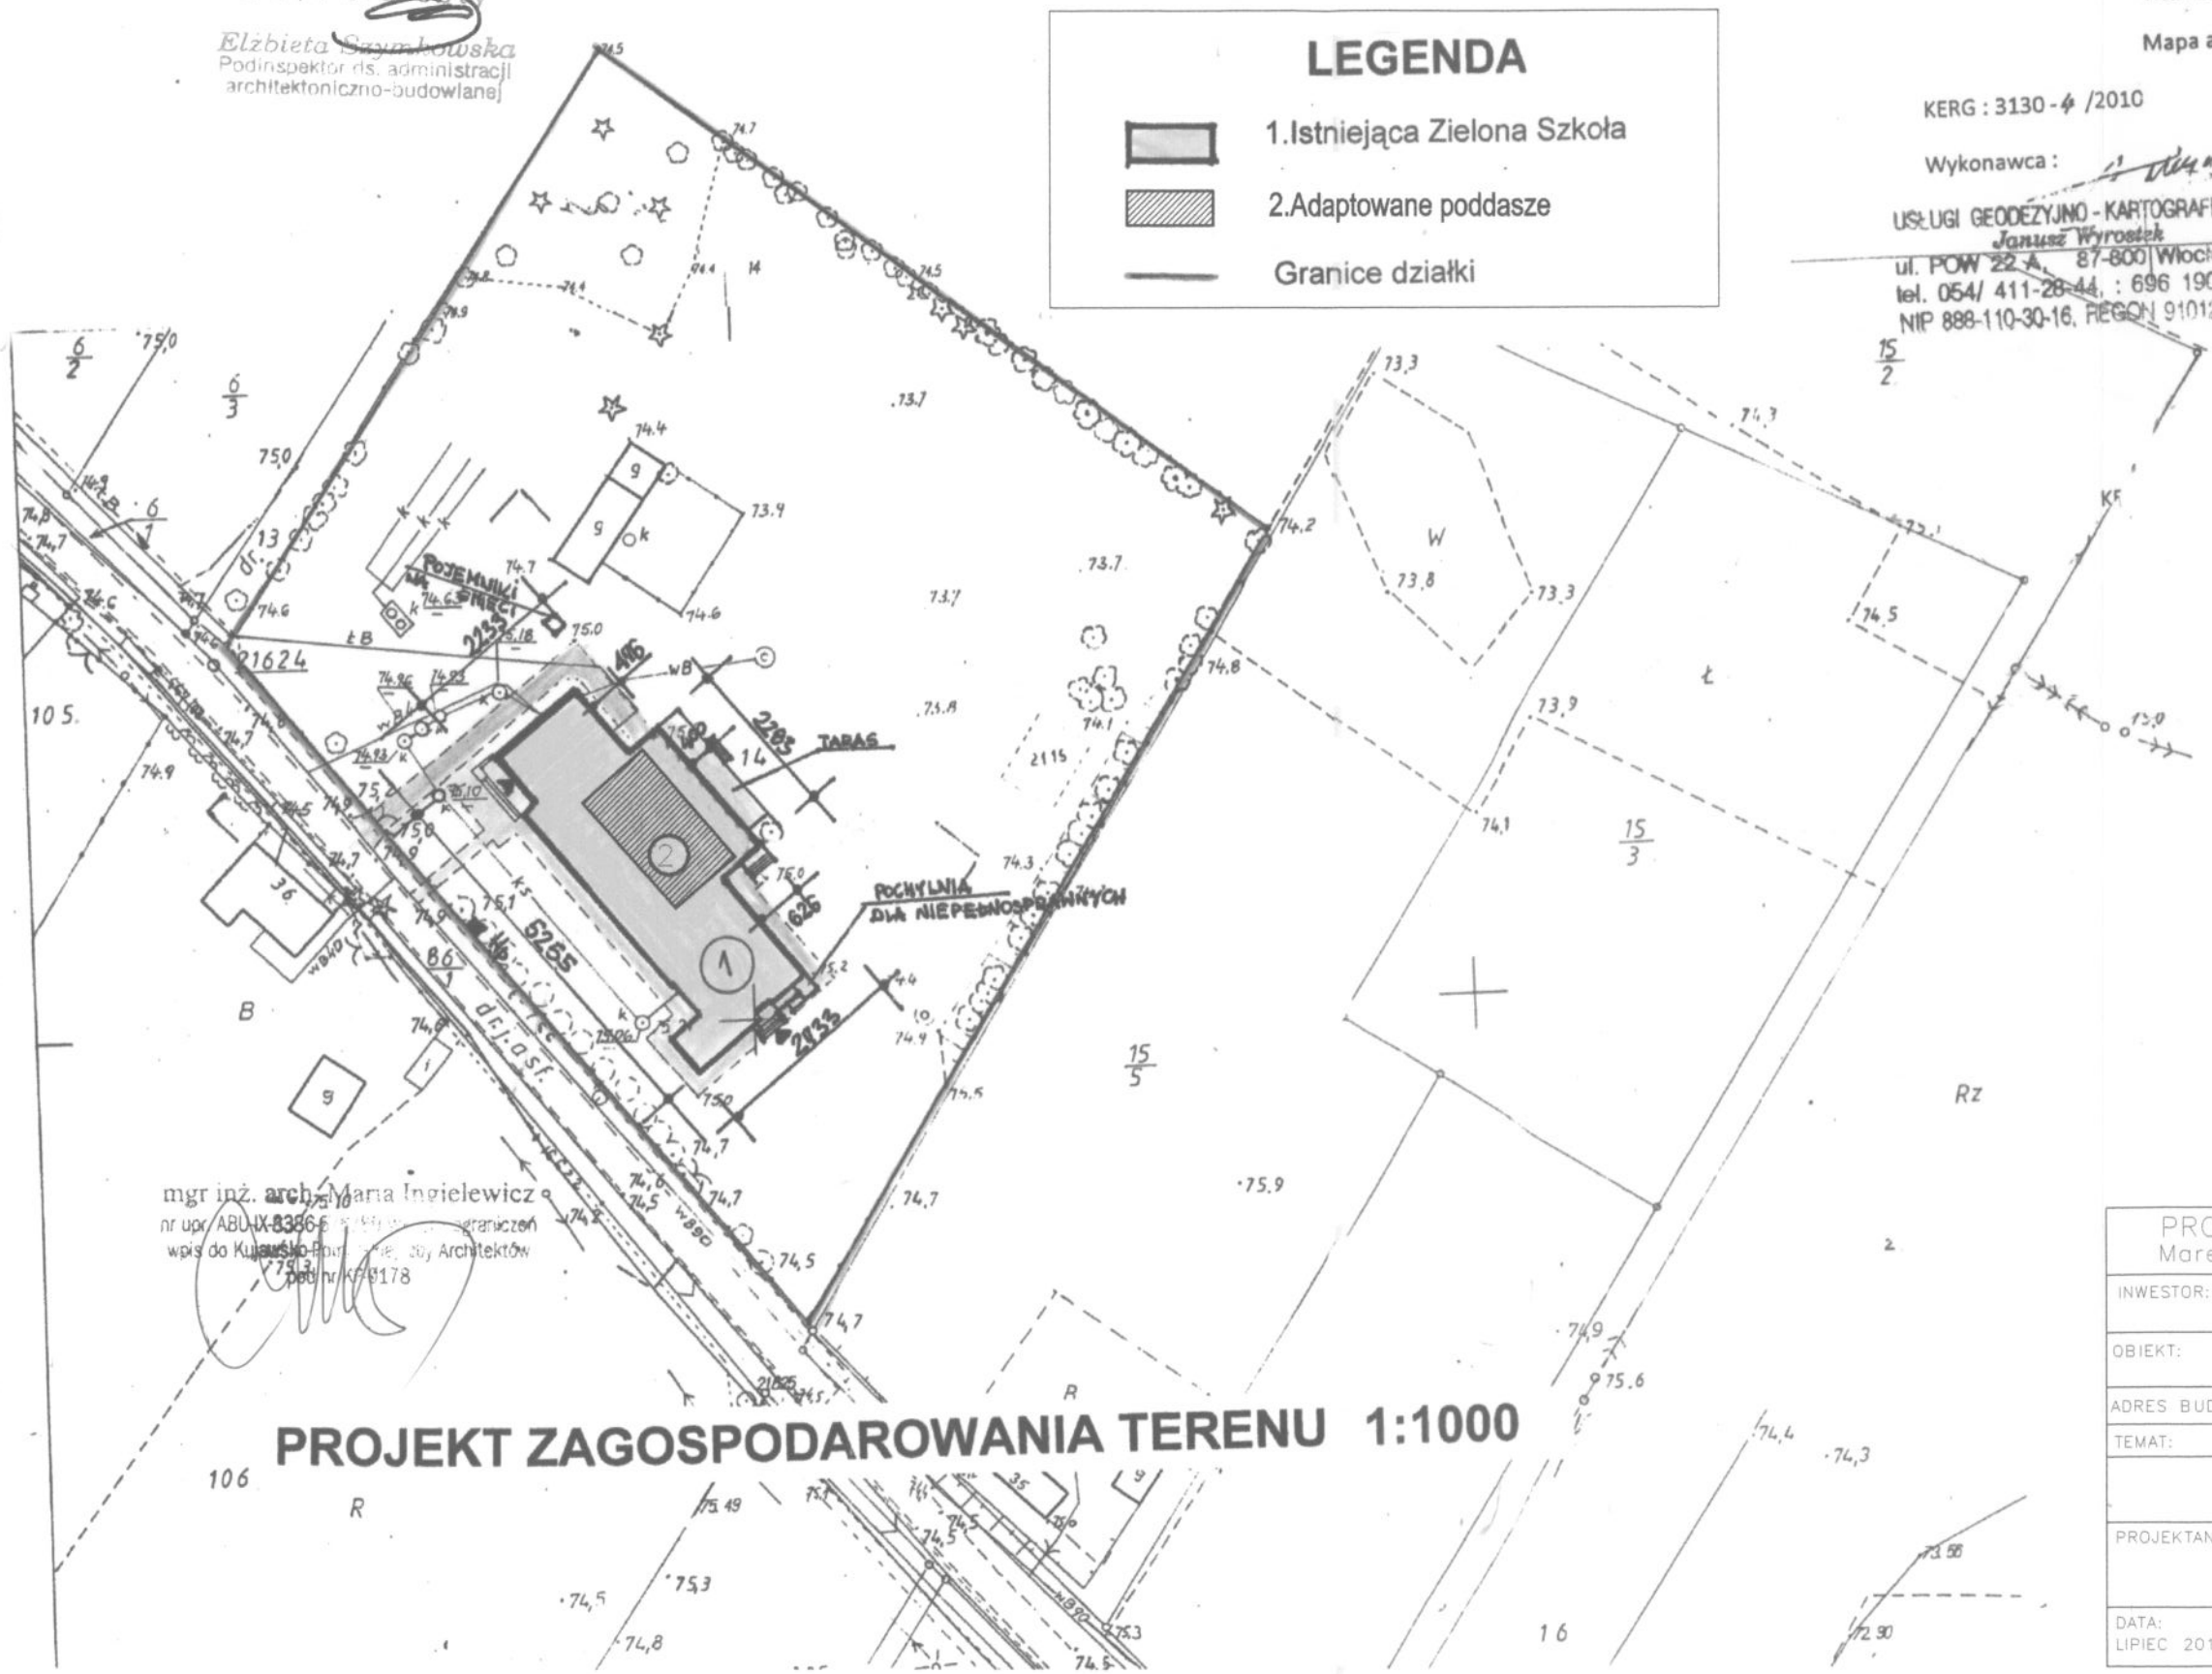


# PROJEKT ZAGOSPODAROWANIA TERENU 1:1000

mgr inż. arch. Maria Ingielewicz
nr upr. ABU-IX-8386 bez ograniczeń
wpis do Kujawsko-Pomorskiej Izby Architektów
pod nr KP-9178

12.02.2010 3130-4/20

92.02.2010

RZECZOZNAWCA DO SPRAW ZABEZPIECZEŃ PRZECIWPOŻAROWYCH
mgr inż. Henryk Baranowski
upr. nr 436/2001
Kutno 08.07.2011
Zgodność projektu z wymaganiami ochrony przeciwpożarowej stwierdzam
bez uwag z uwagami

PROJEKTOWANIE I NADZORY BUDOWLANE
Marek Kubicki 87–800 Włocławk ul.Jasna 18 B/4

| | |
|---|---|
| INWESTOR: | GMINA BARUCHOWO<br>87–821 BARUCHOWO |
| OBIEKT: | ZIELONA SZKOŁA GOREŃ DUŻY<br>GM BARUCHOWO dz.nr ew.14 |
| ADRES BUDOWY: | GOREŃ DUŻY GM BARUCHOWO dz.nr ew.14 |
| TEMAT: | PROJEKT ADAPTACJI PODDASZA |
| | **PROJEKT ZAGASPODAROWANIA DZIAŁKI** |
| PROJEKTANT: | mgr inż.arch.Jarosław Pudliński<br>upr.UA–V–7342–5/84/92Wk |

| | | | |
|---|---|---|---|
| DATA: LIPIEC 2011 | SKALA 1:1000 | nr.rys 1<br>str. 18 | BRANŻA: URBANISTYKA |

Gm. BARUCHOWO

Załącznik Nr 1 do decyzji
o ustalenie lokalizacji inwestycji celu publicznego
Nr 7331 –41/2009 z dnia 2009r. – –
skala 1:1000

MAPA
SYTUACYJNO-WYSOKOŚCIOWA

SKALA 1: 1000

OBRĘB: Górzy Duży

GMINA: Baruchowo

droga gminna

OZNACZENIA

Linie rozgraniczenia terenu inwestycji

Nieprzekraczalna linia zabudowy

Wiesława Kulczyńska
POŁNOCNA OKRĘGOWA

STAROSTWO POWIATOWE
we Włocławku
Wydział Geodezji, Nieruchomości
Architektury i Budownictwa
ul. Św. Antoniego 49, 87-800 Włocławek
tel./fax 054 230 46 82

WÓJT
mgr inż. Stanisław Sadow

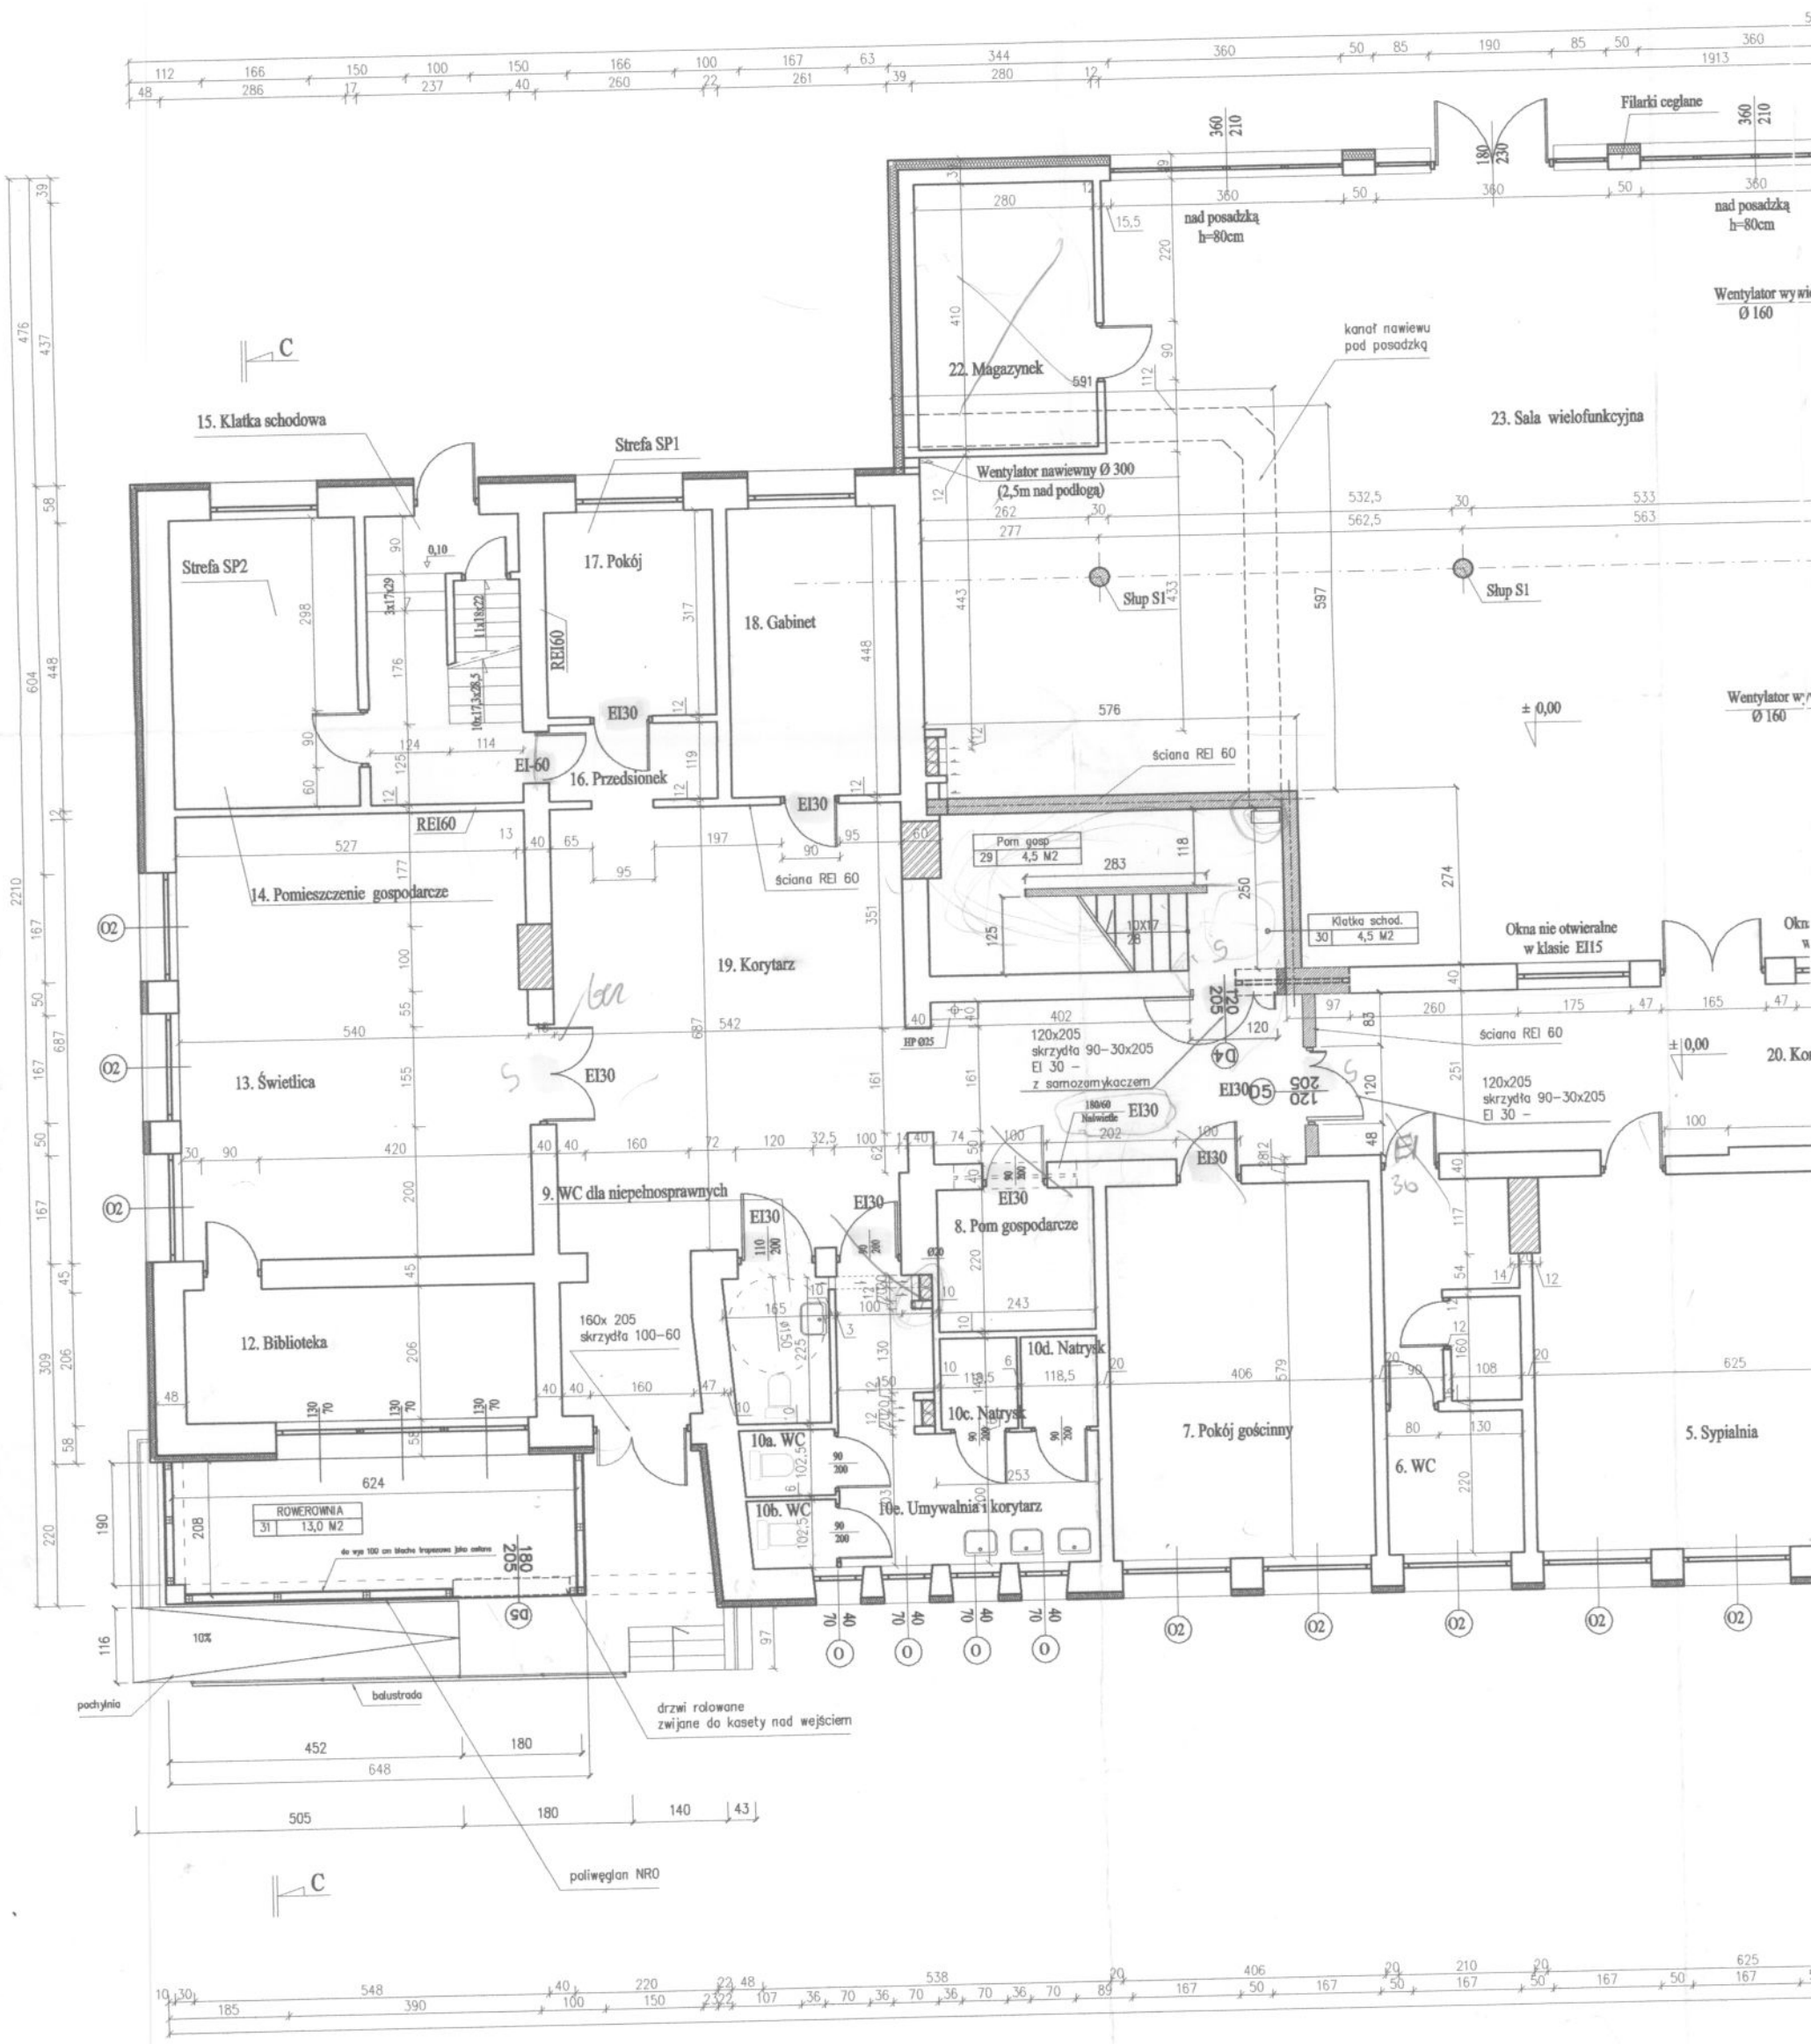


STAROS[illegible]SKI
ZA[illegible]
projekt bud[illegible]mi
podanymi
z dnia ....2..08.2011
[illegible] 640/2011

Z up. Starosty
Elżbieta Szymkowska
Podinspektor ds. administracji
architektoniczno-budowlanej

Wykaz powierzchni:

| | | | |
|---|---|---|---|
| 1. Świetlica | 61,9 m² | 12. Biblioteka | 11,1 m² |
| 2. Łazienka | 27,5 m² | 13. Świetlica | 37,3 m² |
| 3. Sypialnia | 35,9 m² | 14. Pom gospodarcze | 12,8 m² |
| 4. Sypialnia | 36,4 m² | 15. Klatka schodowa | 10,6 m² |
| 5. Sypialnia | 36,1 m² | 16. Przedsionek | 3,10 m² |
| 6. WC | 12,0 m² | 17. Pokój | 8,24 m² |
| 7. Pokój gościnny | 23,5 m² | 18. Gabinet | 11,6 m² |
| 8. Pom., gospodarcze | 5,34 m² | 19. Korytarz | 37,1 m² |
| 9. WC dla niepełnosprawnych | 3,48 m² | 20. Korytarz | 93,4 m² |
| 10. WC | | 21. Magazynek | 9,42 m² |
| 10a. Kabina WC | 1,47 m² | 22. Magazynek | 11,50 m² |
| 10b. Kabina WC | 1,41 m² | 23. Sala wielofunkcyjna | 226,0 m² |
| 10c. Kabina natryskowa | 1,66 m² | 24. Pomieszczenie | 7,22 m² |
| 10d. Kabina natryskowa | 1,66 m² | 25. Kuchnia | 27,4 m² |
| 10e. Umywalnia i korytarz | 11,8 m² | 26. Sypialnia | 51,7m² |
| 11. Wiatrołap | 4,27m² | 27. Schowek | 13,1 m² |
| 29. Pom gosp. | 4.5 m2 | 28. Wiatrołap | 5,02 m² |
| 30. Klatka schod. | 8.5 m2 | 31. Rowerownia. | 13.0 m2 |

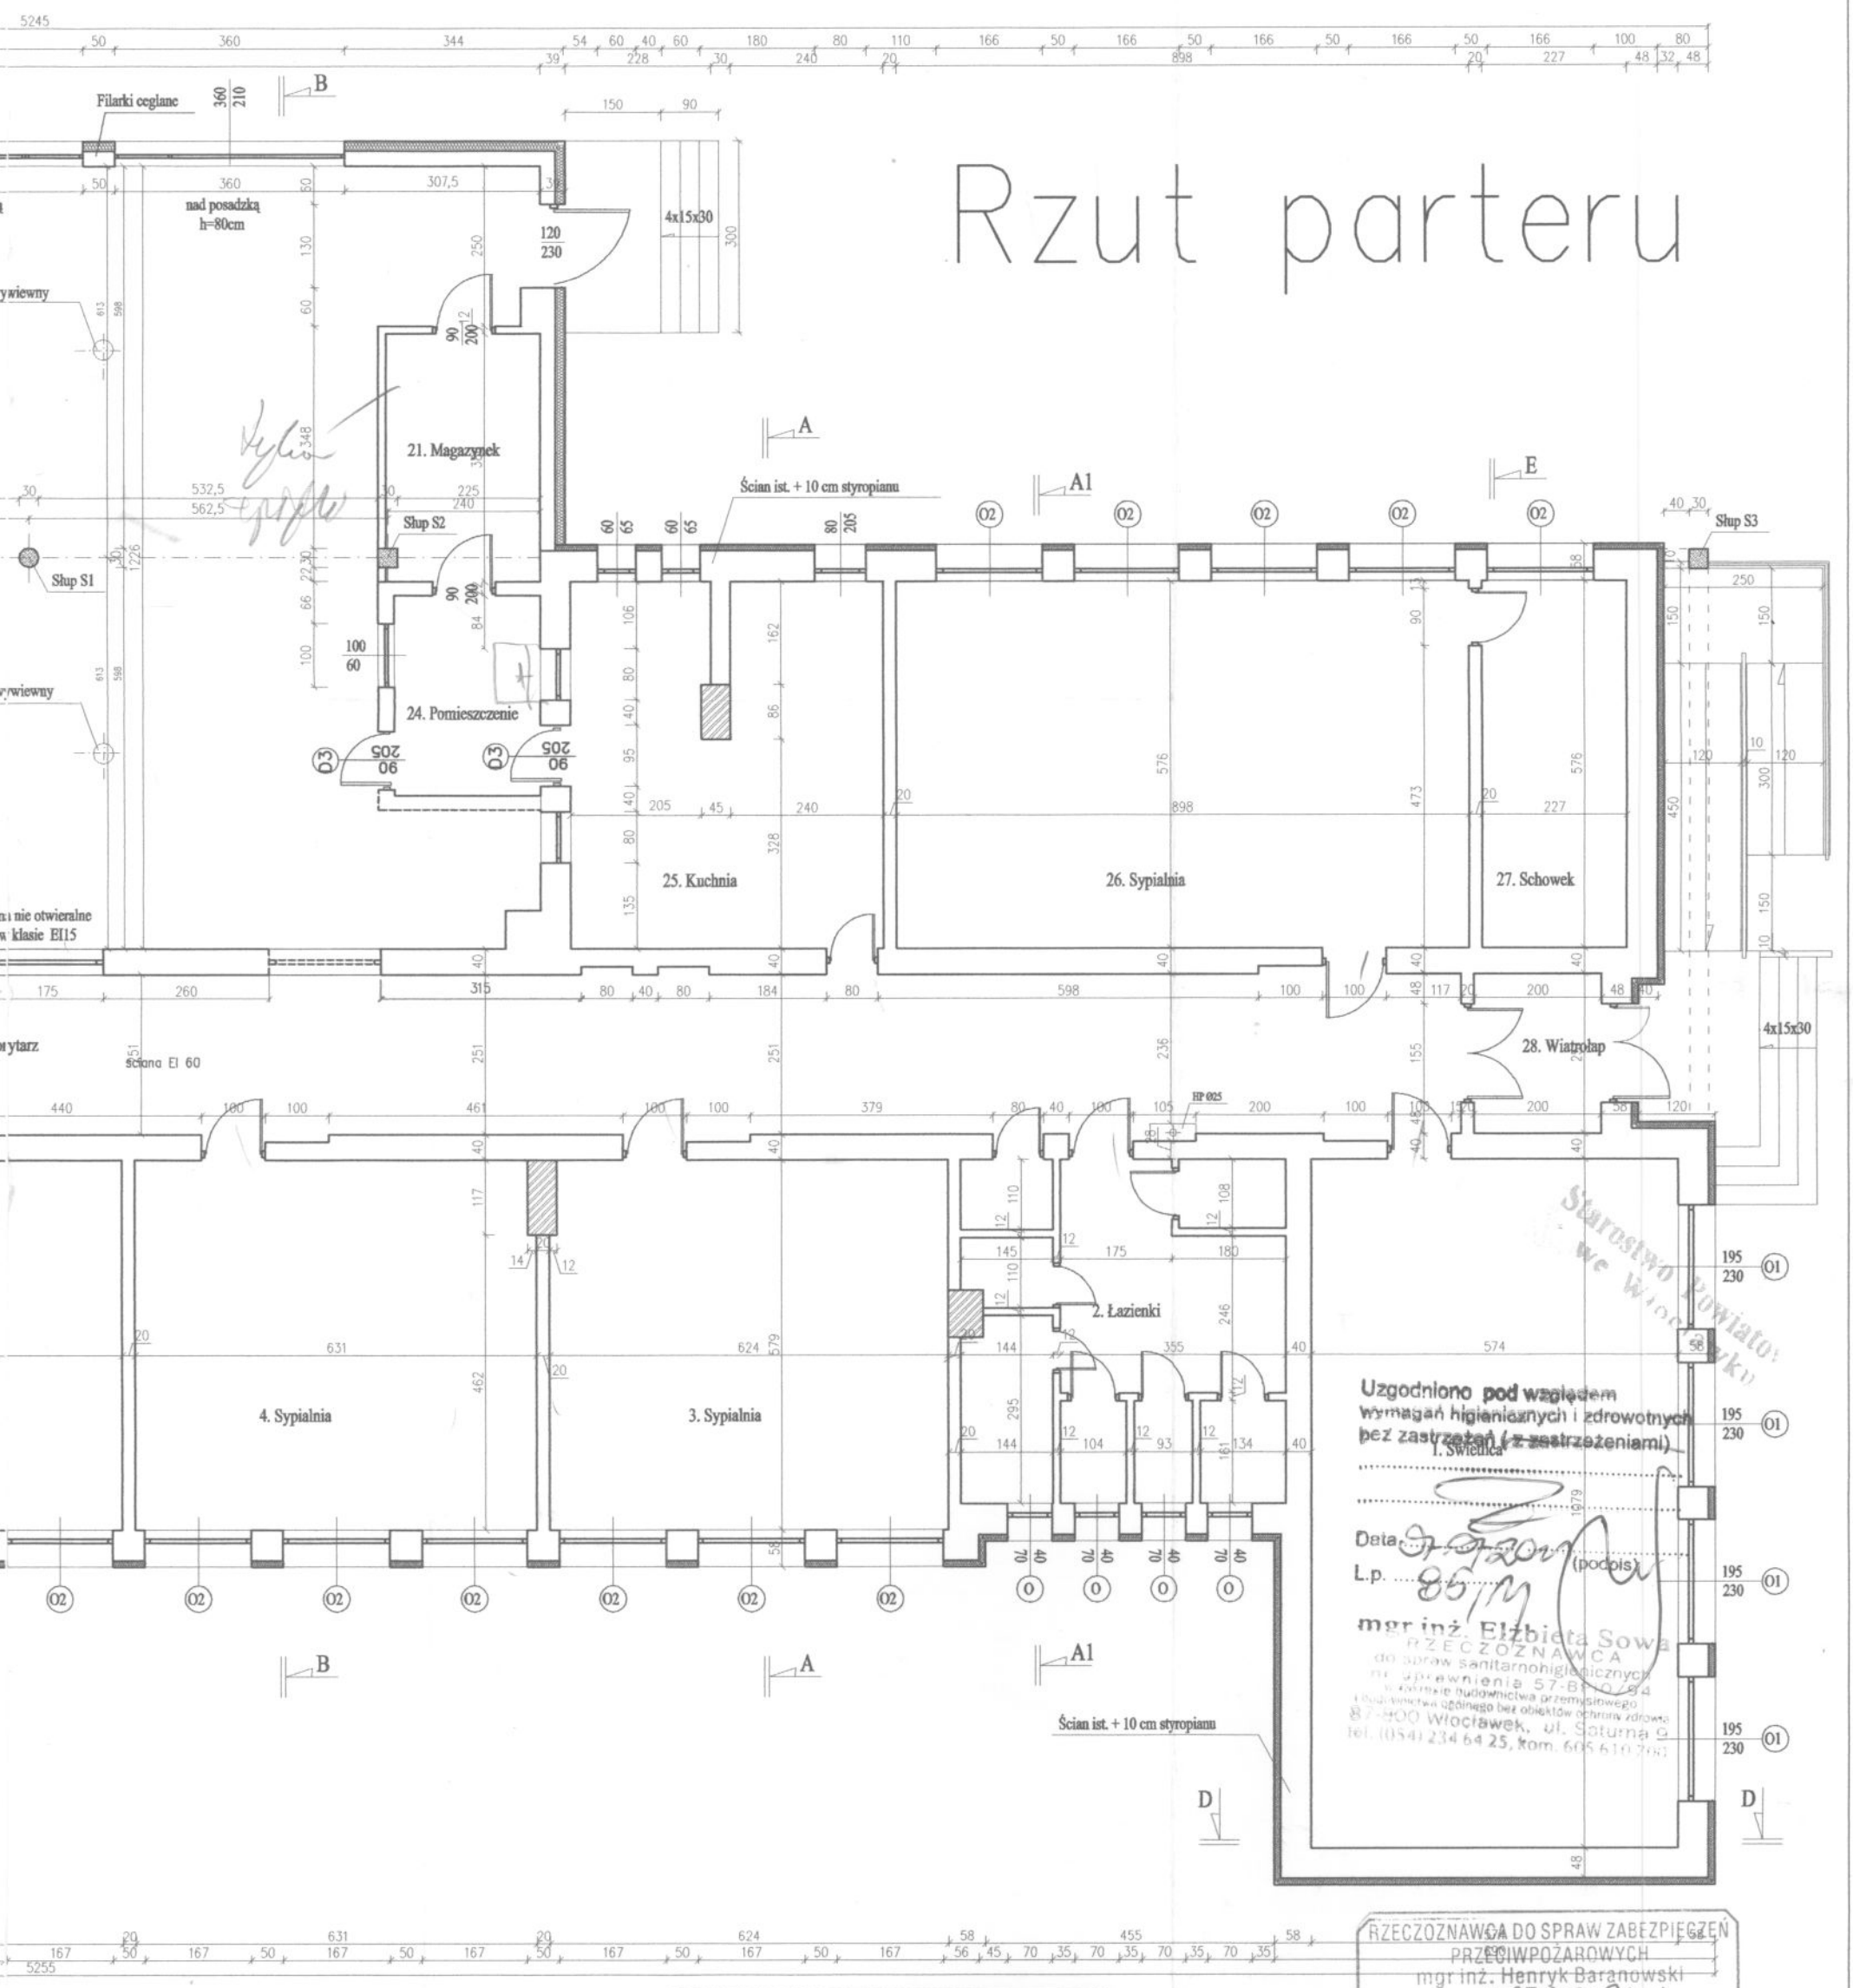

Rzut parteru

5245
Filarki ceglane
nad posadzką h=80cm
4x15x30
21. Magazynek
Słup S2
Słup S1
Słup S3
24. Pomieszczenie
25. Kuchnia
26. Sypialnia
27. Schowek
28. Wiatrołap
Ściana EI 60
2. Łazienki
4. Sypialnia
3. Sypialnia
1. Świetlica
Ścian ist. + 10 cm styropianu
ni nie otwieralne
w klasie EI15
HP 025
A
A1
B
D
E
O1
O2
O3
O

Uzgodniono pod względem wymagań higienicznych i zdrowotnych bez zastrzeżeń ~~(z zastrzeżeniami)~~

Data 07.07.2011 (podpis)

L.p. 86/11

mgr inż. Elżbieta Sowa
RZECZOZNAWCA
do spraw sanitarnohigienicznych
nr uprawnienia 57-B/10/94
w zakresie budownictwa przemysłowego
i budownictwa ogólnego bez obiektów ochrony zdrowia
87-800 Włocławek, ul. Saturna 9
tel. (054) 234 64 25, kom. 605 610 760

Starostwo Powiatowe we Włocławku

RZECZOZNAWCA DO SPRAW ZABEZPIECZEŃ PRZECIWPOŻAROWYCH
mgr inż. Henryk Baranowski
nr upr. E 435/2001
Kutno 08.07.2011
Zgodność projektu z wymaganiami ochrony przeciwpożarowej stwierdzam
bez uwag · z uwagami

Zaopiniowano pod względem zgodności z przepisami bezpieczeństwa i higieny pracy oraz wymaganiami ergonomii:
1) bez zastrzeżeń
~~2) z zastrzeżeniami wymienionymi w załączonej opinii~~

mgr inż. Wanda Mospinek
Rzeczoznawca do spraw
bezpieczeństwa i higieny pracy
nr upr. GIP-630/11 w grupach:
1.0
zam. 87-800 Włocławek
ul. Jesionowa 10 m. 4
tel. 504 039 974

Lp. opinii: 14/2011
Data: 06.07.2011
(podpis)

PROJEKTOWANIE I NADZORY BUDOWLANE
Marek Kubicki 87-800 Włocławk ul.Jasna 18 B/4

INWESTOR:	GMINA BARUCHOWO 87-821 BARUCHOWO		
OBIEKT:	ZIELONA SZKOŁA GOREŃ DUŻY GM BARUCHOWO dz.nr ew.14		
ADRES BUDOWY:	GOREŃ DUŻY GM BARUCHOWO dz.nr ew.14		
TEMAT:	PROJEKT ADAPTACJI PODDASZA **RZUT PARTERU**		
PROJEKTANT:	mgr inż.arch.Jarosław Pudliński upr.UA-V-7342-5/84/92Wk		
SPRAWDZAJĄCY:	mgr inż.arch.Maria Jolanta Ingielewicz upr.UBU-IX-8386-5/6/89WK		
DATA: CZERWIEC 2011	SKALA 1:100	nr.rys 4 str. 30	BRANŻA: ARCH

Elewacja frontowa

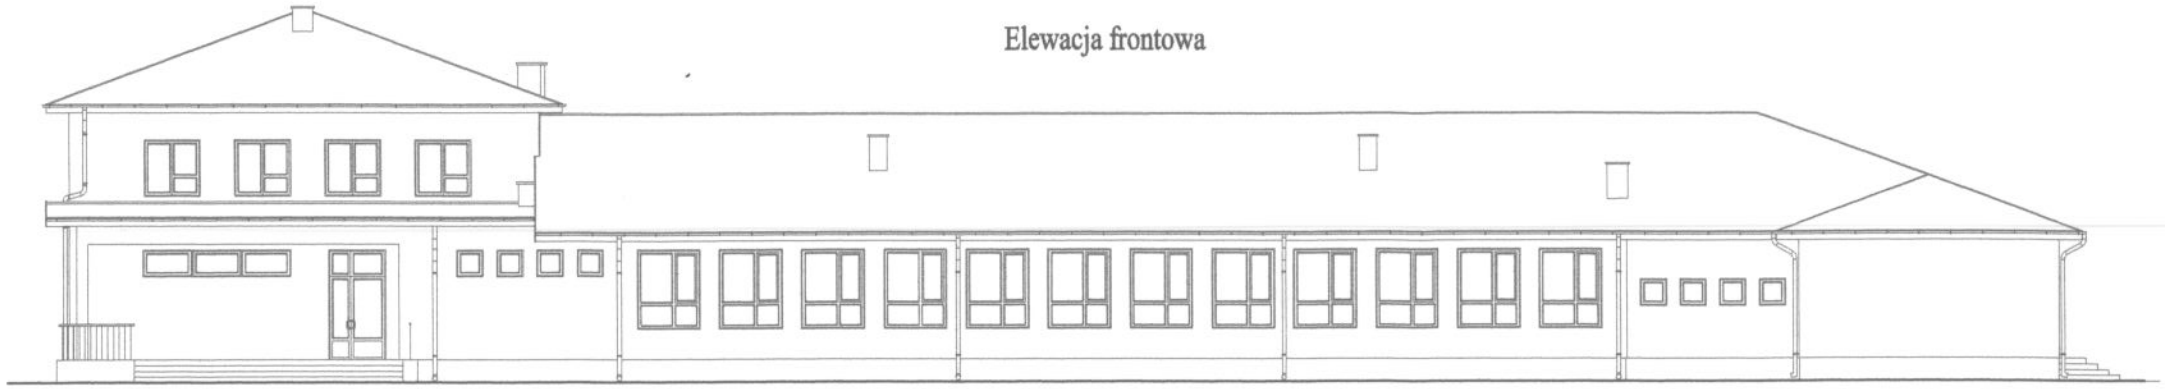

Elewacja tylna

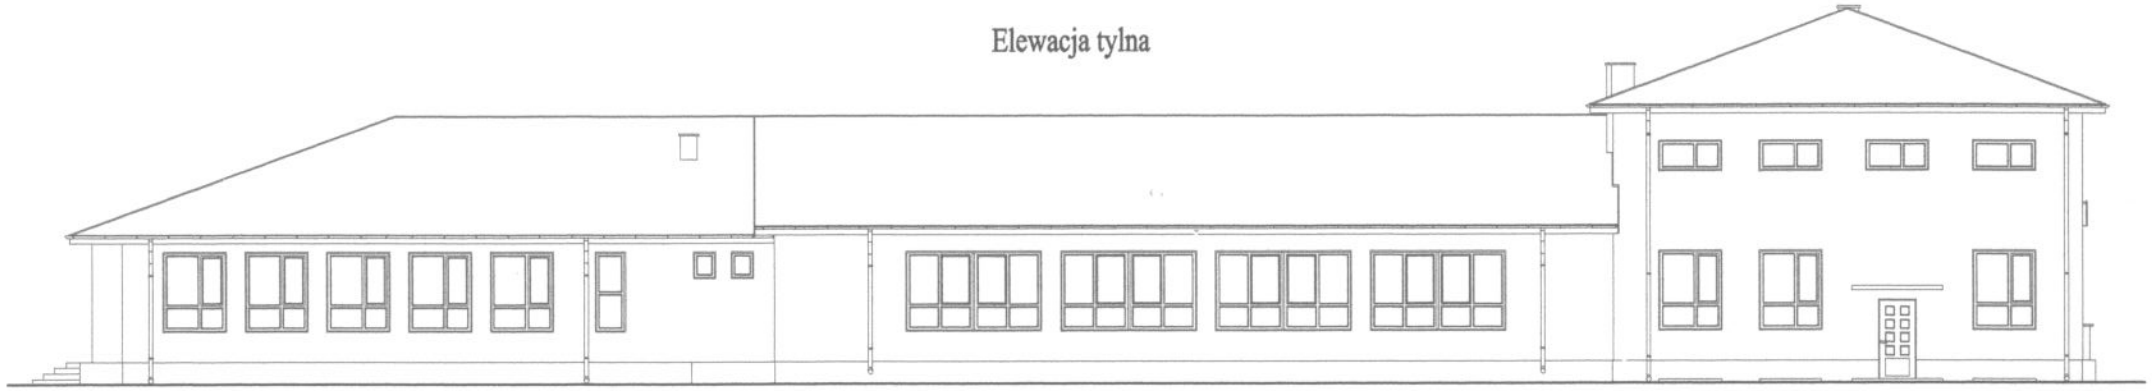

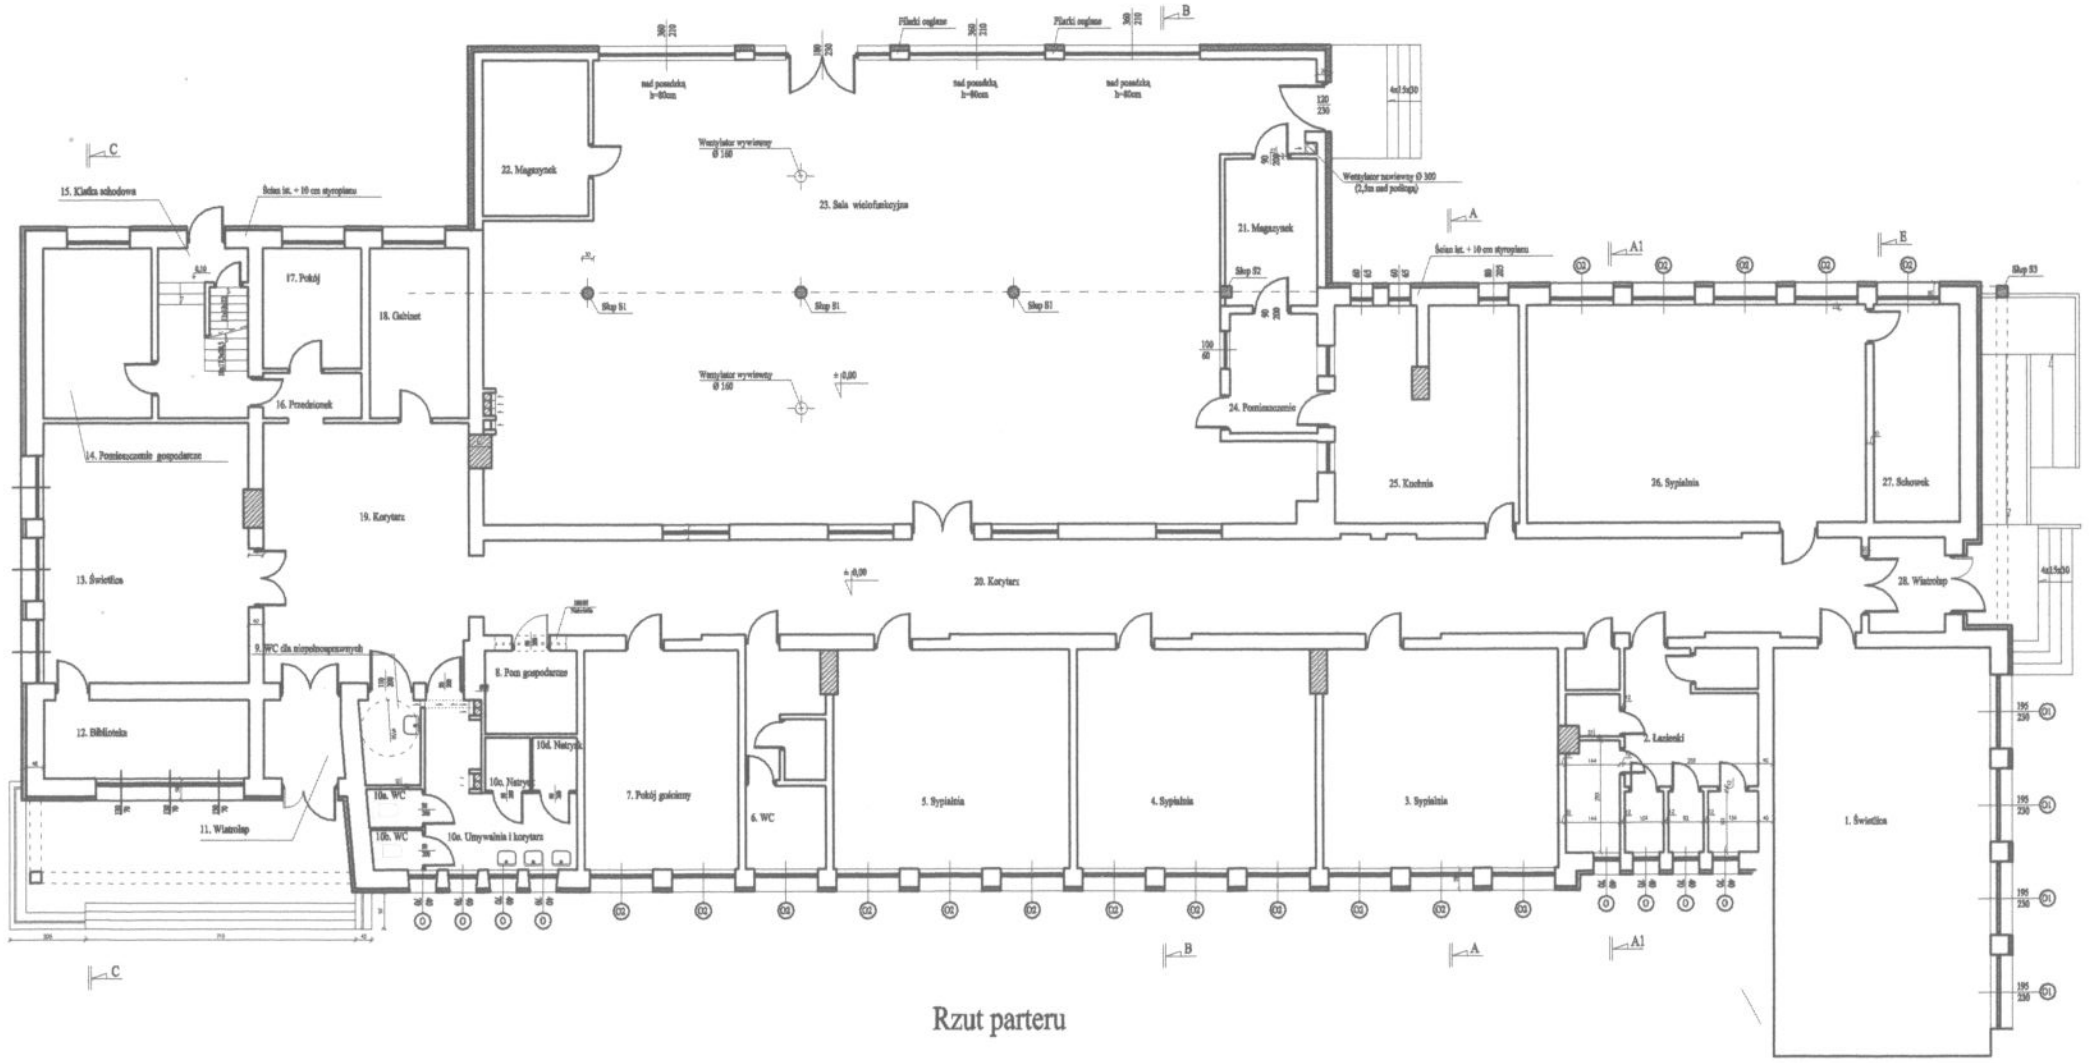


Rzut parteru

Starostwo Powiatowe we Włocławku

| | | | |
|---|---|---|---|
| PROJEKTOWANIE I NADZORY BUDOWLANE<br>Marek Kubicki 87-800 Włocławk ul.Jasna 18 B/4 | | | |
| INWESTOR: | GMINA BARUCHOWO<br>87-821 BARUCHOWO | | |
| OBIEKT: | ZIELONA SZKOŁA GOREŃ DUŻY<br>GM BARUCHOWO dz.nr ew.14 | | |
| ADRES BUDOWY: | GOREŃ DUŻY GM BARUCHOWO dz.nr ew.14 | | |
| TEMAT: | PROJEKT ADAPTACJI PODDASZA<br>**INWENTARYZACJA** | | |
| PROJEKTANT: | mgr inż.arch.Jarosław Pudliński<br>upr.UA-V-7342-5/84/92Wk | | |
| SPRAWDZAJĄCY: | mgr inż.arch.Maria Jolanta Ingielewicz<br>upr.UBU-IX-8386-5/6/89WK | | |
| DATA:<br>CZERWIEC 2011 | SKALA 1:200 | nr.rys 2<br>str. 28 | BRANŻA:<br>ARCH |

# GOREŃ DUŻY
## ADAPTACJA PODDASZA

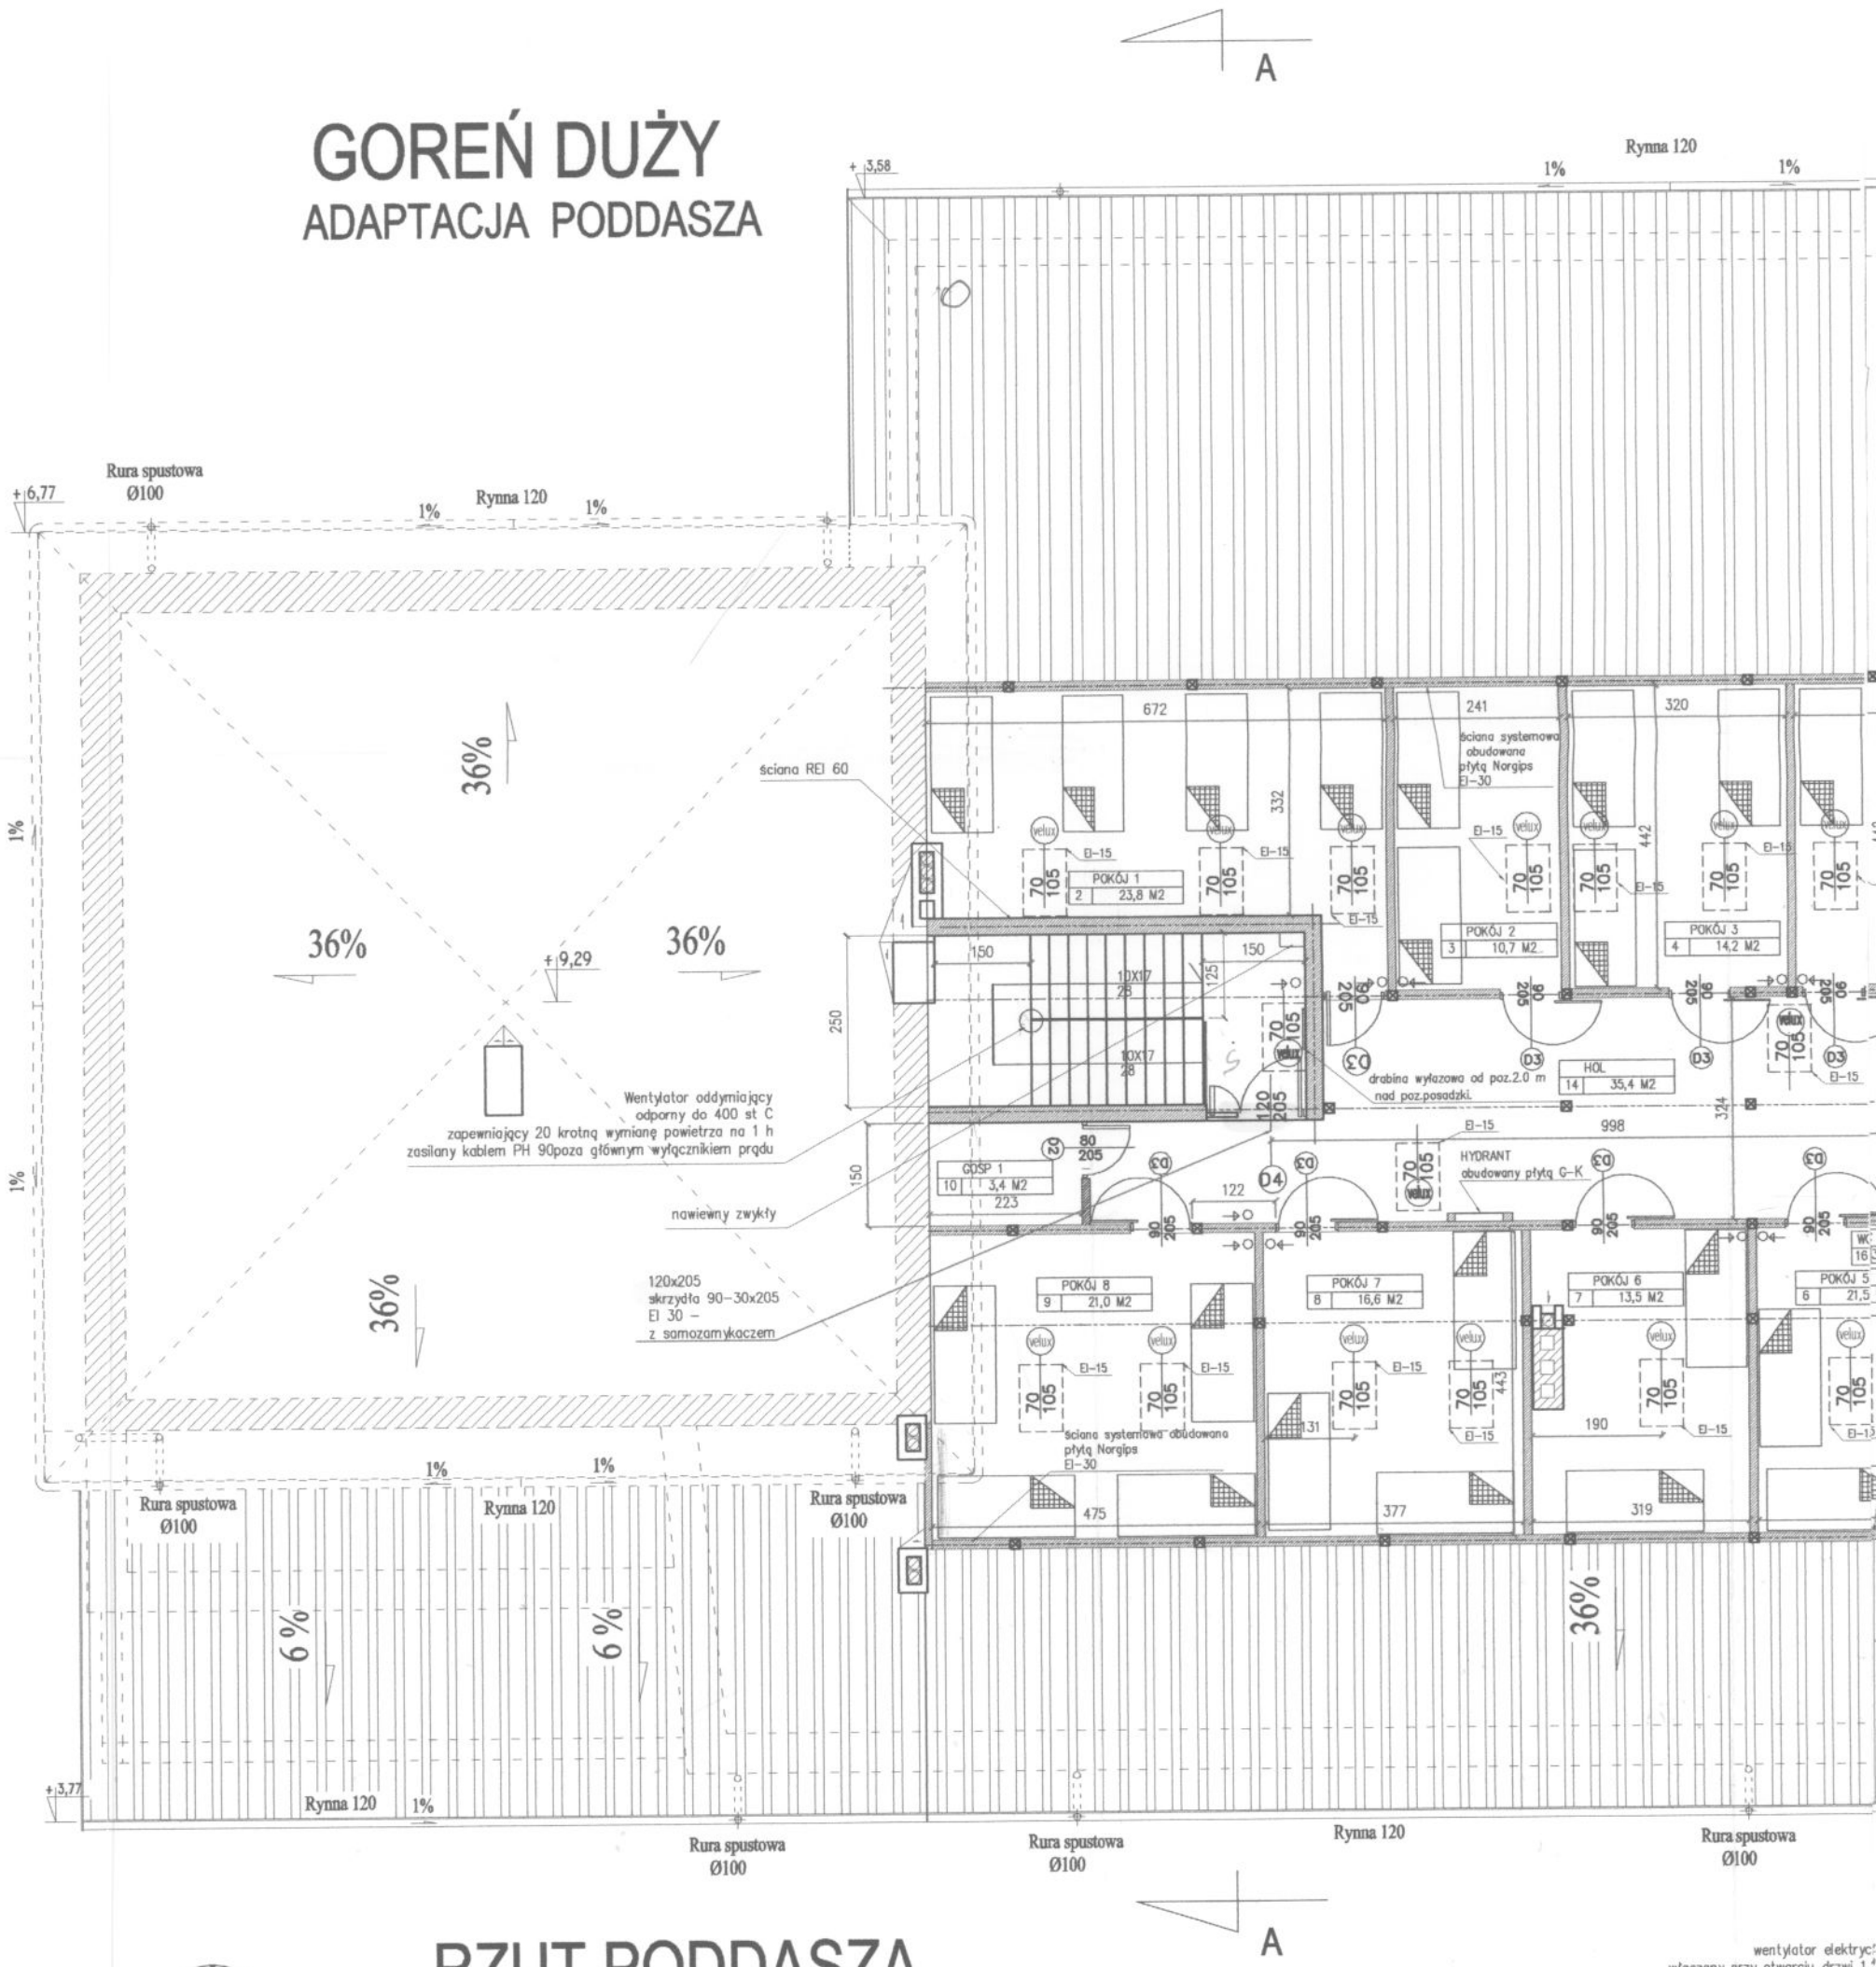


# RZUT PODDASZA

UWAGI:

wentylator elektryc
właczany przy otwarciu drzwi 1,
wyłaczany aut.po 3 m

ściany zewnętrzne zespołu sani
ściany pomiędzy sanitariatami

| | | | |
|---|---|---|---|
| HOL | | POKÓJ 7 | |
| 1 | 35,4 M2 | 8 | 16,6 M2 |
| POKÓJ 1 | | POKÓJ 8 | |
| 2 | 23,8 M2 | 9 | 21,0 M2 |
| POKÓJ 2 | | GOSP 1 | |
| 3 | 10,7 M2 | 10 | 3,4 M2 |
| POKÓJ 3 | | SANITARIAT 1 | |
| 4 | 14,2 M2 | 11 | 23,3 M2 |
| POKÓJ 4 | | GOSP 3 | |
| 5 | 18,1 M2 | 12 | 6,1 M2 |
| POKÓJ 5 | | SANITARIAT 2 | |
| 6 | 21,5 M2 | 13 | 24,8 M2 |
| POKÓJ 6 | | GOSP 2 | |
| 7 | 13,5 M2 | 14 | 4,4 M2 |
| WC p5 | | WC p4 | |
| 16 | 3,7 M2 | 15 | 4,1 M2 |

Pow całkowita 246,2 m2

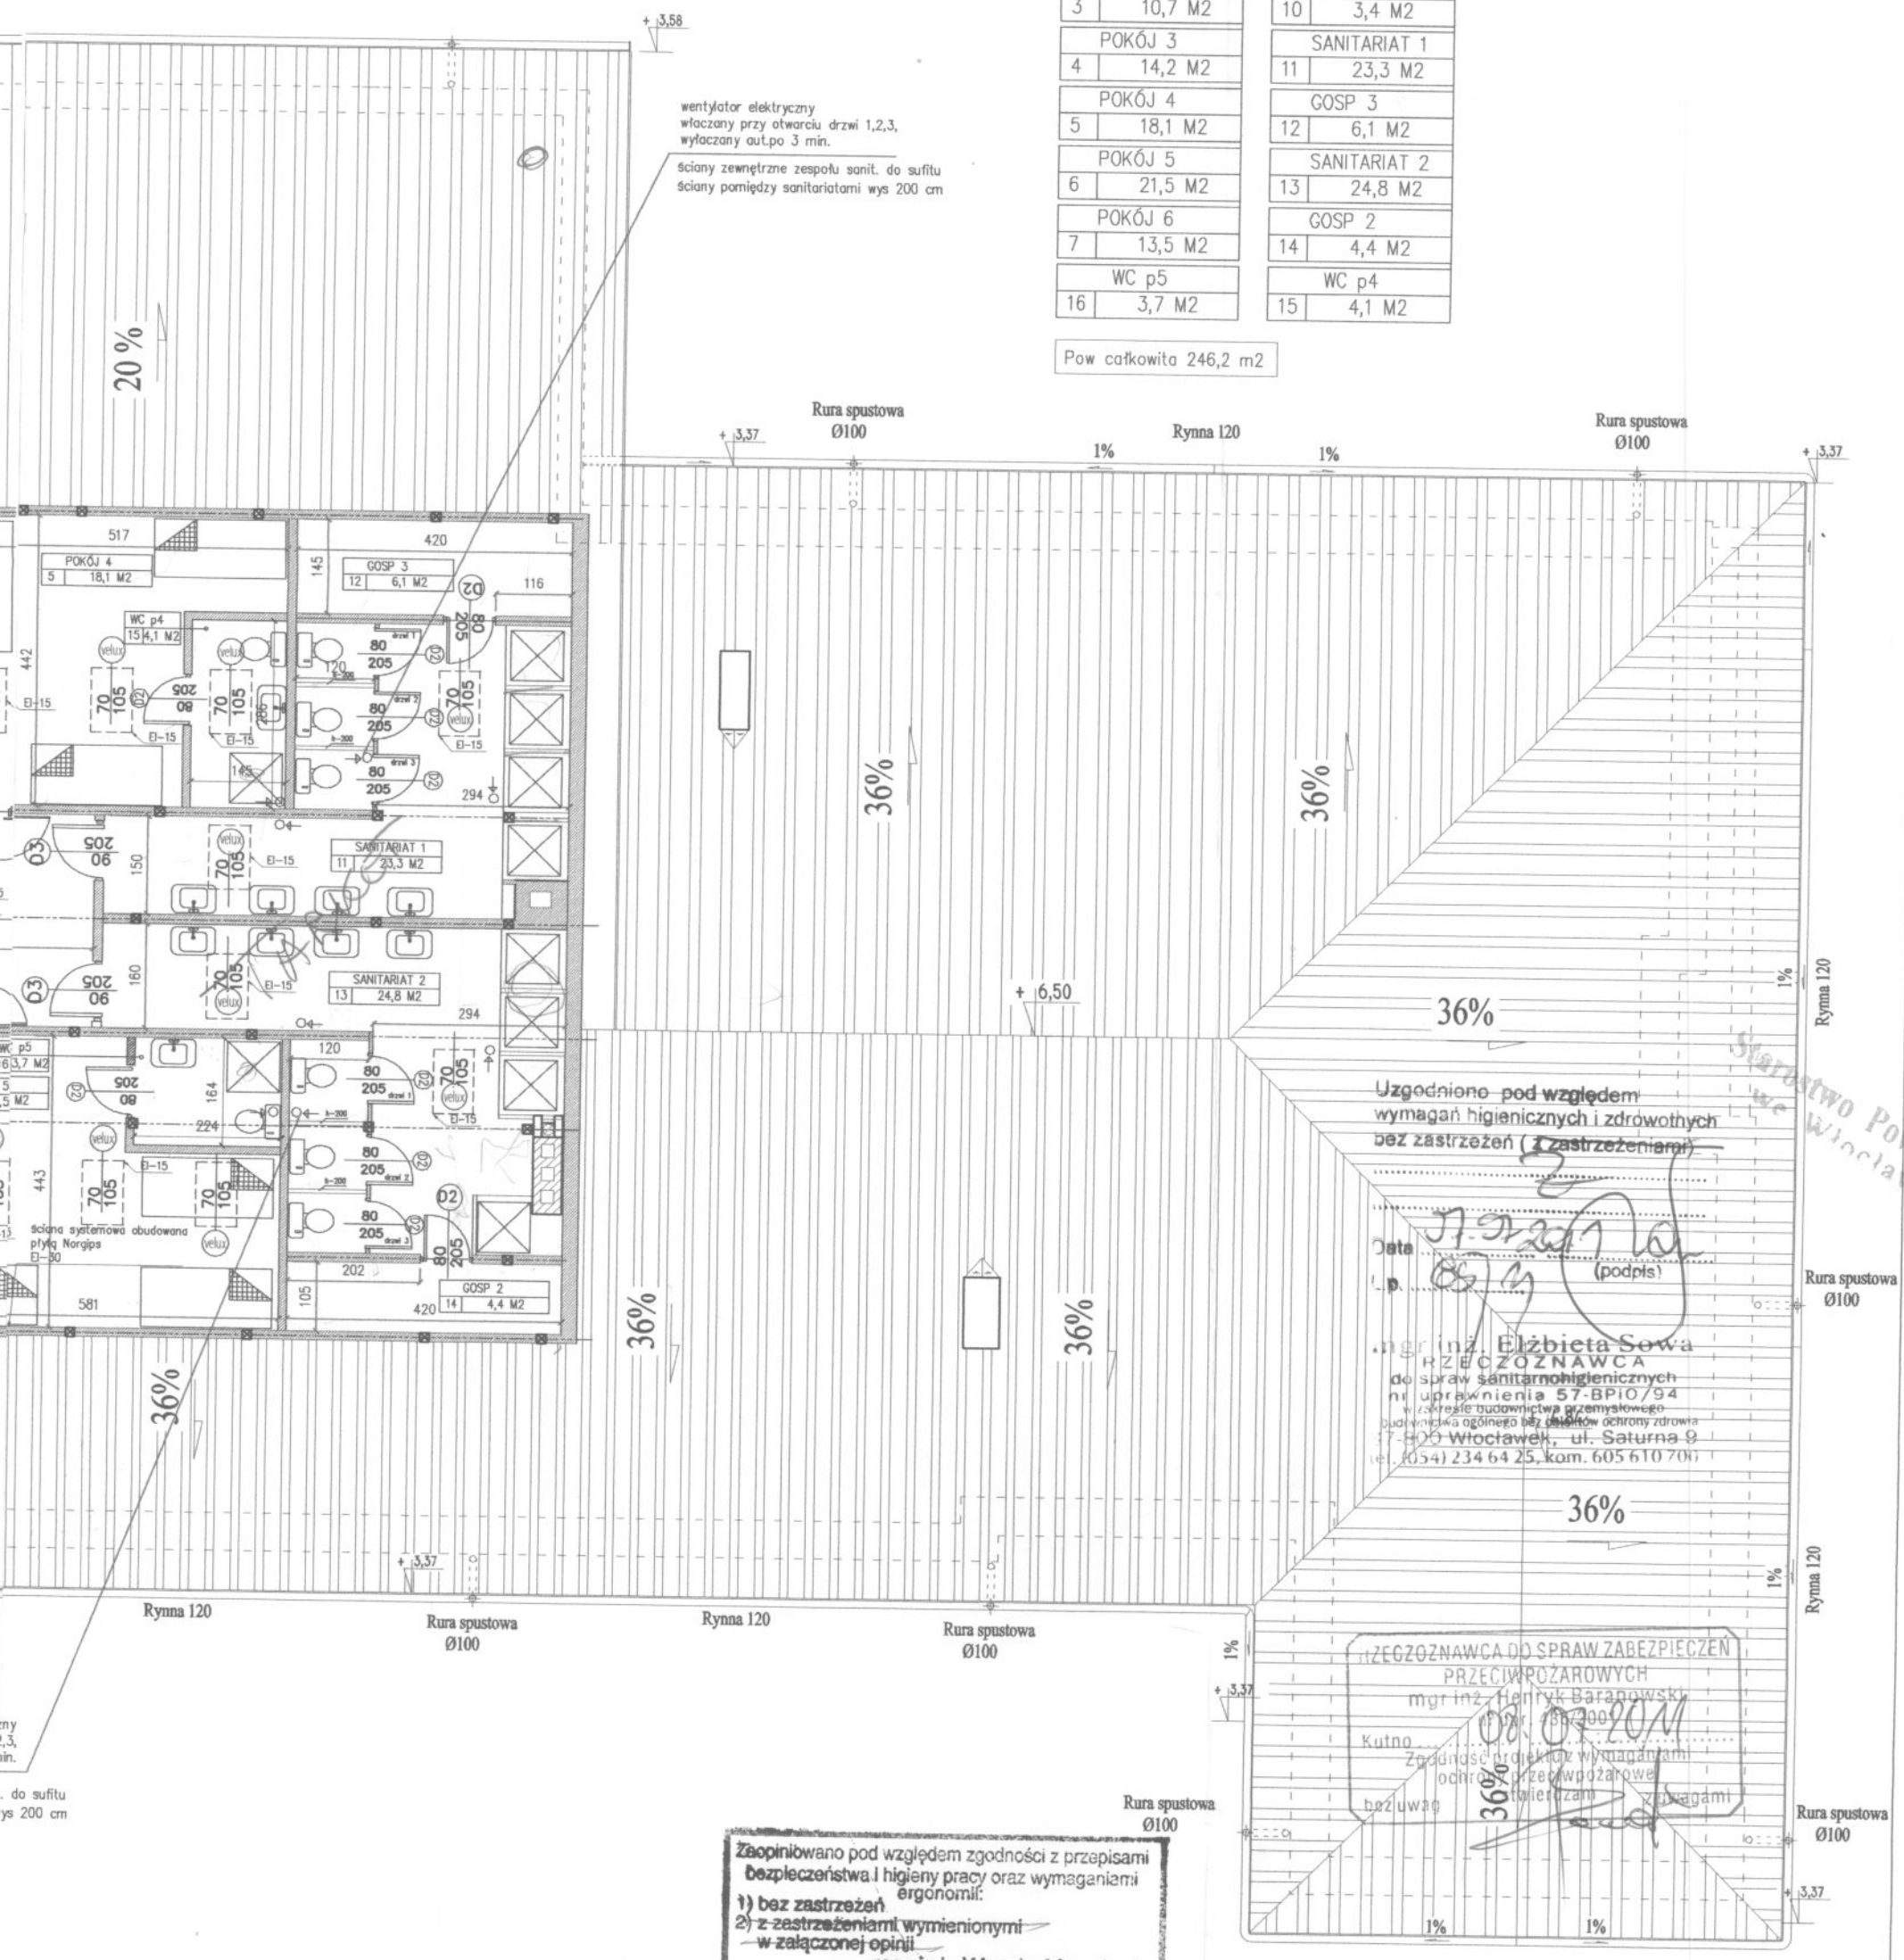


Uzgodniono pod względem
wymagań higienicznych i zdrowotnych
bez zastrzeżeń ( ~~z zastrzeżeniami~~)

Data 17.01.2011
Lp. 85/11
(podpis)

mgr inż. Elżbieta Sowa
RZECZOZNAWCA
do spraw sanitarnohigienicznych
nr uprawnienia 57-BPiO/94
w zakresie budownictwa przemysłowego
budownictwa ogólnego bez obiektów ochrony zdrowia
87-800 Włocławek, ul. Saturna 9
tel. (054) 234 64 25, kom. 605 610 706

Starostwo Powiatowe we Włocławku

RZECZOZNAWCA DO SPRAW ZABEZPIECZEŃ
PRZECIWPOŻAROWYCH
mgr inż. Henryk Barapowski
upr. 1/90/2000
Kutno 08.03.2011
Zgodność projektu z wymaganiami
ochrony przeciwpożarowej
bez uwag
z tolerancjami
z uwagami

Zaopiniowano pod względem zgodności z przepisami bezpieczeństwa i higieny pracy oraz wymaganiami ergonomii:
1) bez zastrzeżeń
2) ~~z zastrzeżeniami wymienionymi w załączonej opinii~~

mgr inż. Wanda Mospinek
Rzeczoznawca do spraw
bezpieczeństwa i higieny pracy
nr upr. GIP-630/11 w grupach: 1,9
zam. 87-800 Włocławek
ul. Jesionowa 10 m. 4
tel. 504 039 974

Lp. opinii: 14/2011
Data: 06.01.2011
( podpis )

| | | | |
|---|---|---|---|
| PROJEKTOWANIE I NADZORY BUDOWLANE<br>Marek Kubicki 87-800 Włocławk ul.Jasna 18 B/4 | | | |
| INWESTOR: | GMINA BARUCHOWO<br>87-821 BARUCHOWO | | |
| OBIEKT: | ZIELONA SZKOŁA GOREŃ DUŻY<br>GM BARUCHOWO dz.nr ew.14 | | |
| ADRES BUDOWY: | GOREŃ DUŻY GM BARUCHOWO dz.nr ew.14 | | |
| TEMAT: | PROJEKT ADAPTACJI PODDASZA<br>**RZUT PODDASZA** | | |
| PROJEKTANT: | mgr inż.arch.Jarosław Pudliński<br>upr.UA-V-7342-5/84/92Wk | | |
| SPRAWDZAJĄCY: | mgr inż.arch.Maria Jolanta Ingielewicz<br>upr.UBU-IX-8386-5/6/89WK | | |
| DATA:<br>CZERWIEC 2011 | SKALA 1:100 | nr.rys 6<br>str. 32 | BRANŻA:<br>ARCH |

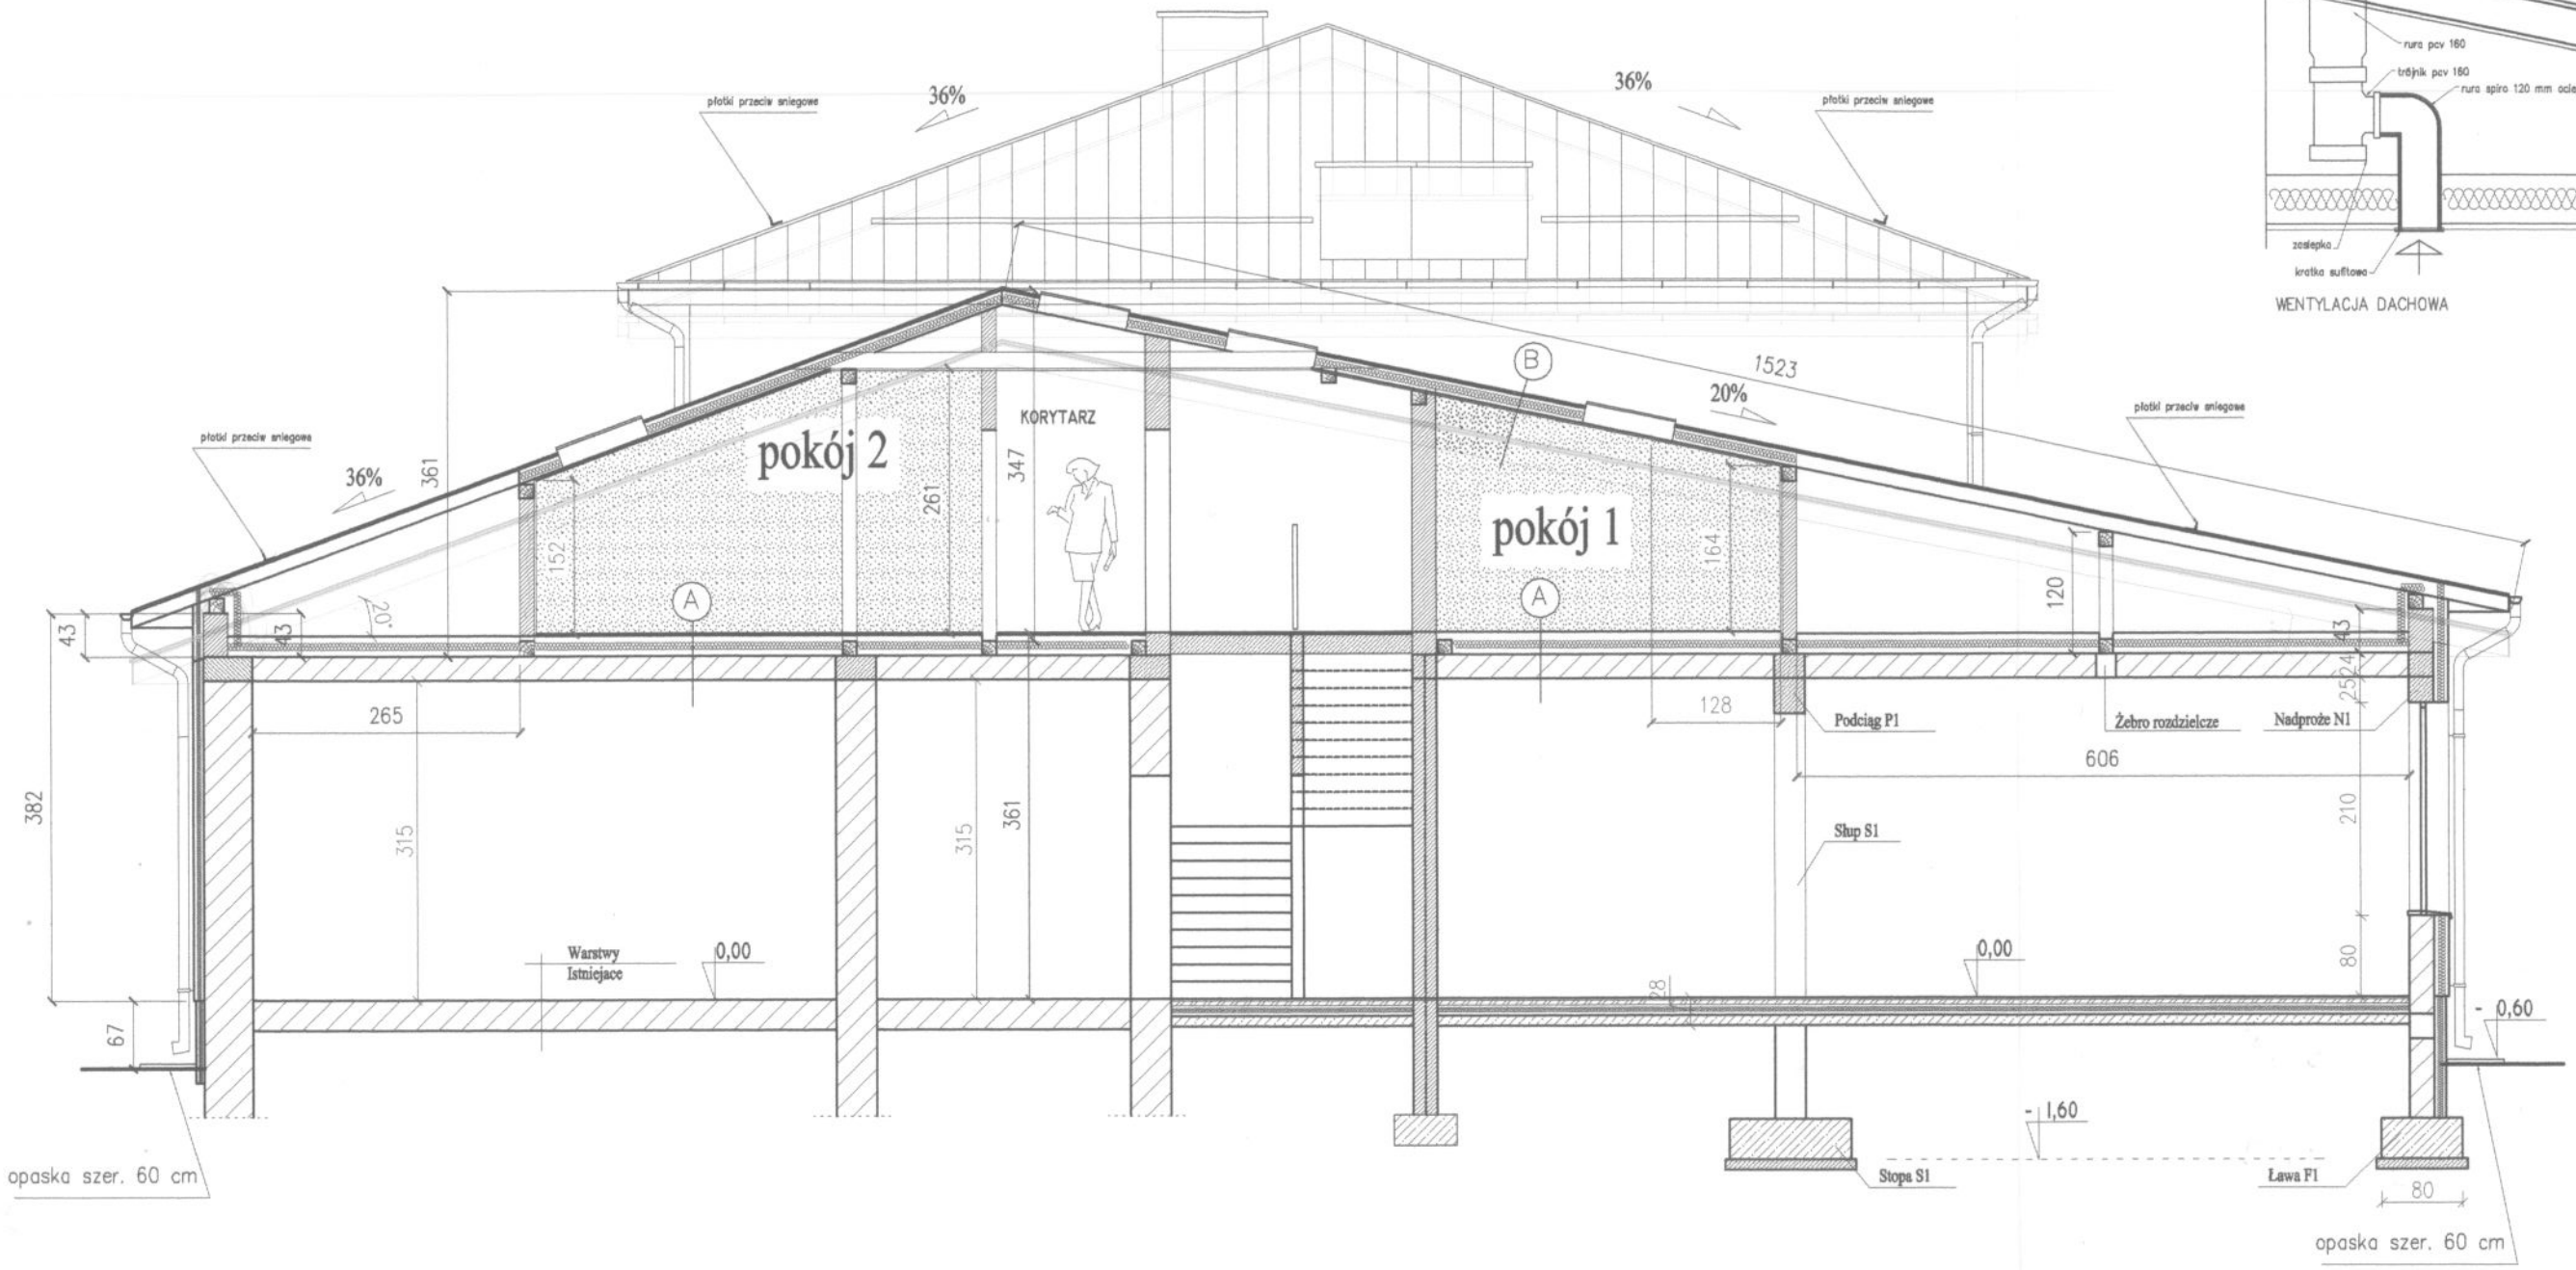


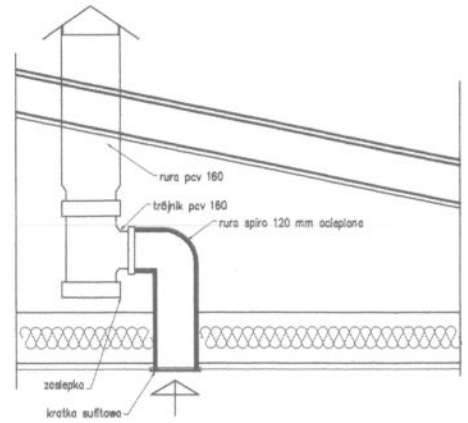


WENTYLACJA DACHOWA

# PRZEKRÓJ A A

| (A) | |
|---|---|
| 2,2 | płyta OSB |
| 14 | konstrukcja krzyżowa podłogi 7x7 cm 80X 80 CM |
| 14 | ekofiber |
| 0,2 | paroizolacja |
| | strop istniejący |

| (B) | |
|---|---|
| 7,5 | Blachodachówka |
| 4,5 | Łata |
| 0,2 | FWK Folia wstępnego krycia |
| 16 | krokiew |
| 20 | wełna mineralna |
| 0,2 | paroizolacja |
| 4,5 | płyta gipsowo kartonowa |
| | na konstr.stal.systemowej |

PROJEKTOWANIE I NADZORY BUDOWLANE
Marek Kubicki 87-800 Włocławk ul.Jasna 18 B/4

| | | | |
|---|---|---|---|
| INWESTOR: | GMINA BARUCHOWO<br>87-821 BARUCHOWO | | |
| OBIEKT: | ZIELONA SZKOŁA GOREŃ DUŻY<br>GM BARUCHOWO dz.nr ew.14 | | |
| ADRES BUDOWY: | GOREŃ DUŻY GM BARUCHOWO dz.nr ew.14 | | |
| TEMAT: | PROJEKT ADAPTACJI PODDASZA<br>**PRZEKRÓJ A-A** | | |
| PROJEKTANT: | mgr inż.arch.Jarosław Pudliński<br>upr.UA-V-7342-5/84/92Wk | | |
| SPRAWDZAJĄCY: | mgr inż.arch.Maria Jolanta Ingielewicz<br>upr.UBU-IX-8386-5/6/89WK | | |
| DATA:<br>CZERWIEC 2011 | SKALA 1:100 | nr.rys 7<br>str. 33 | BRANŻA:<br>ARCH |

# DACH PIĘTRA

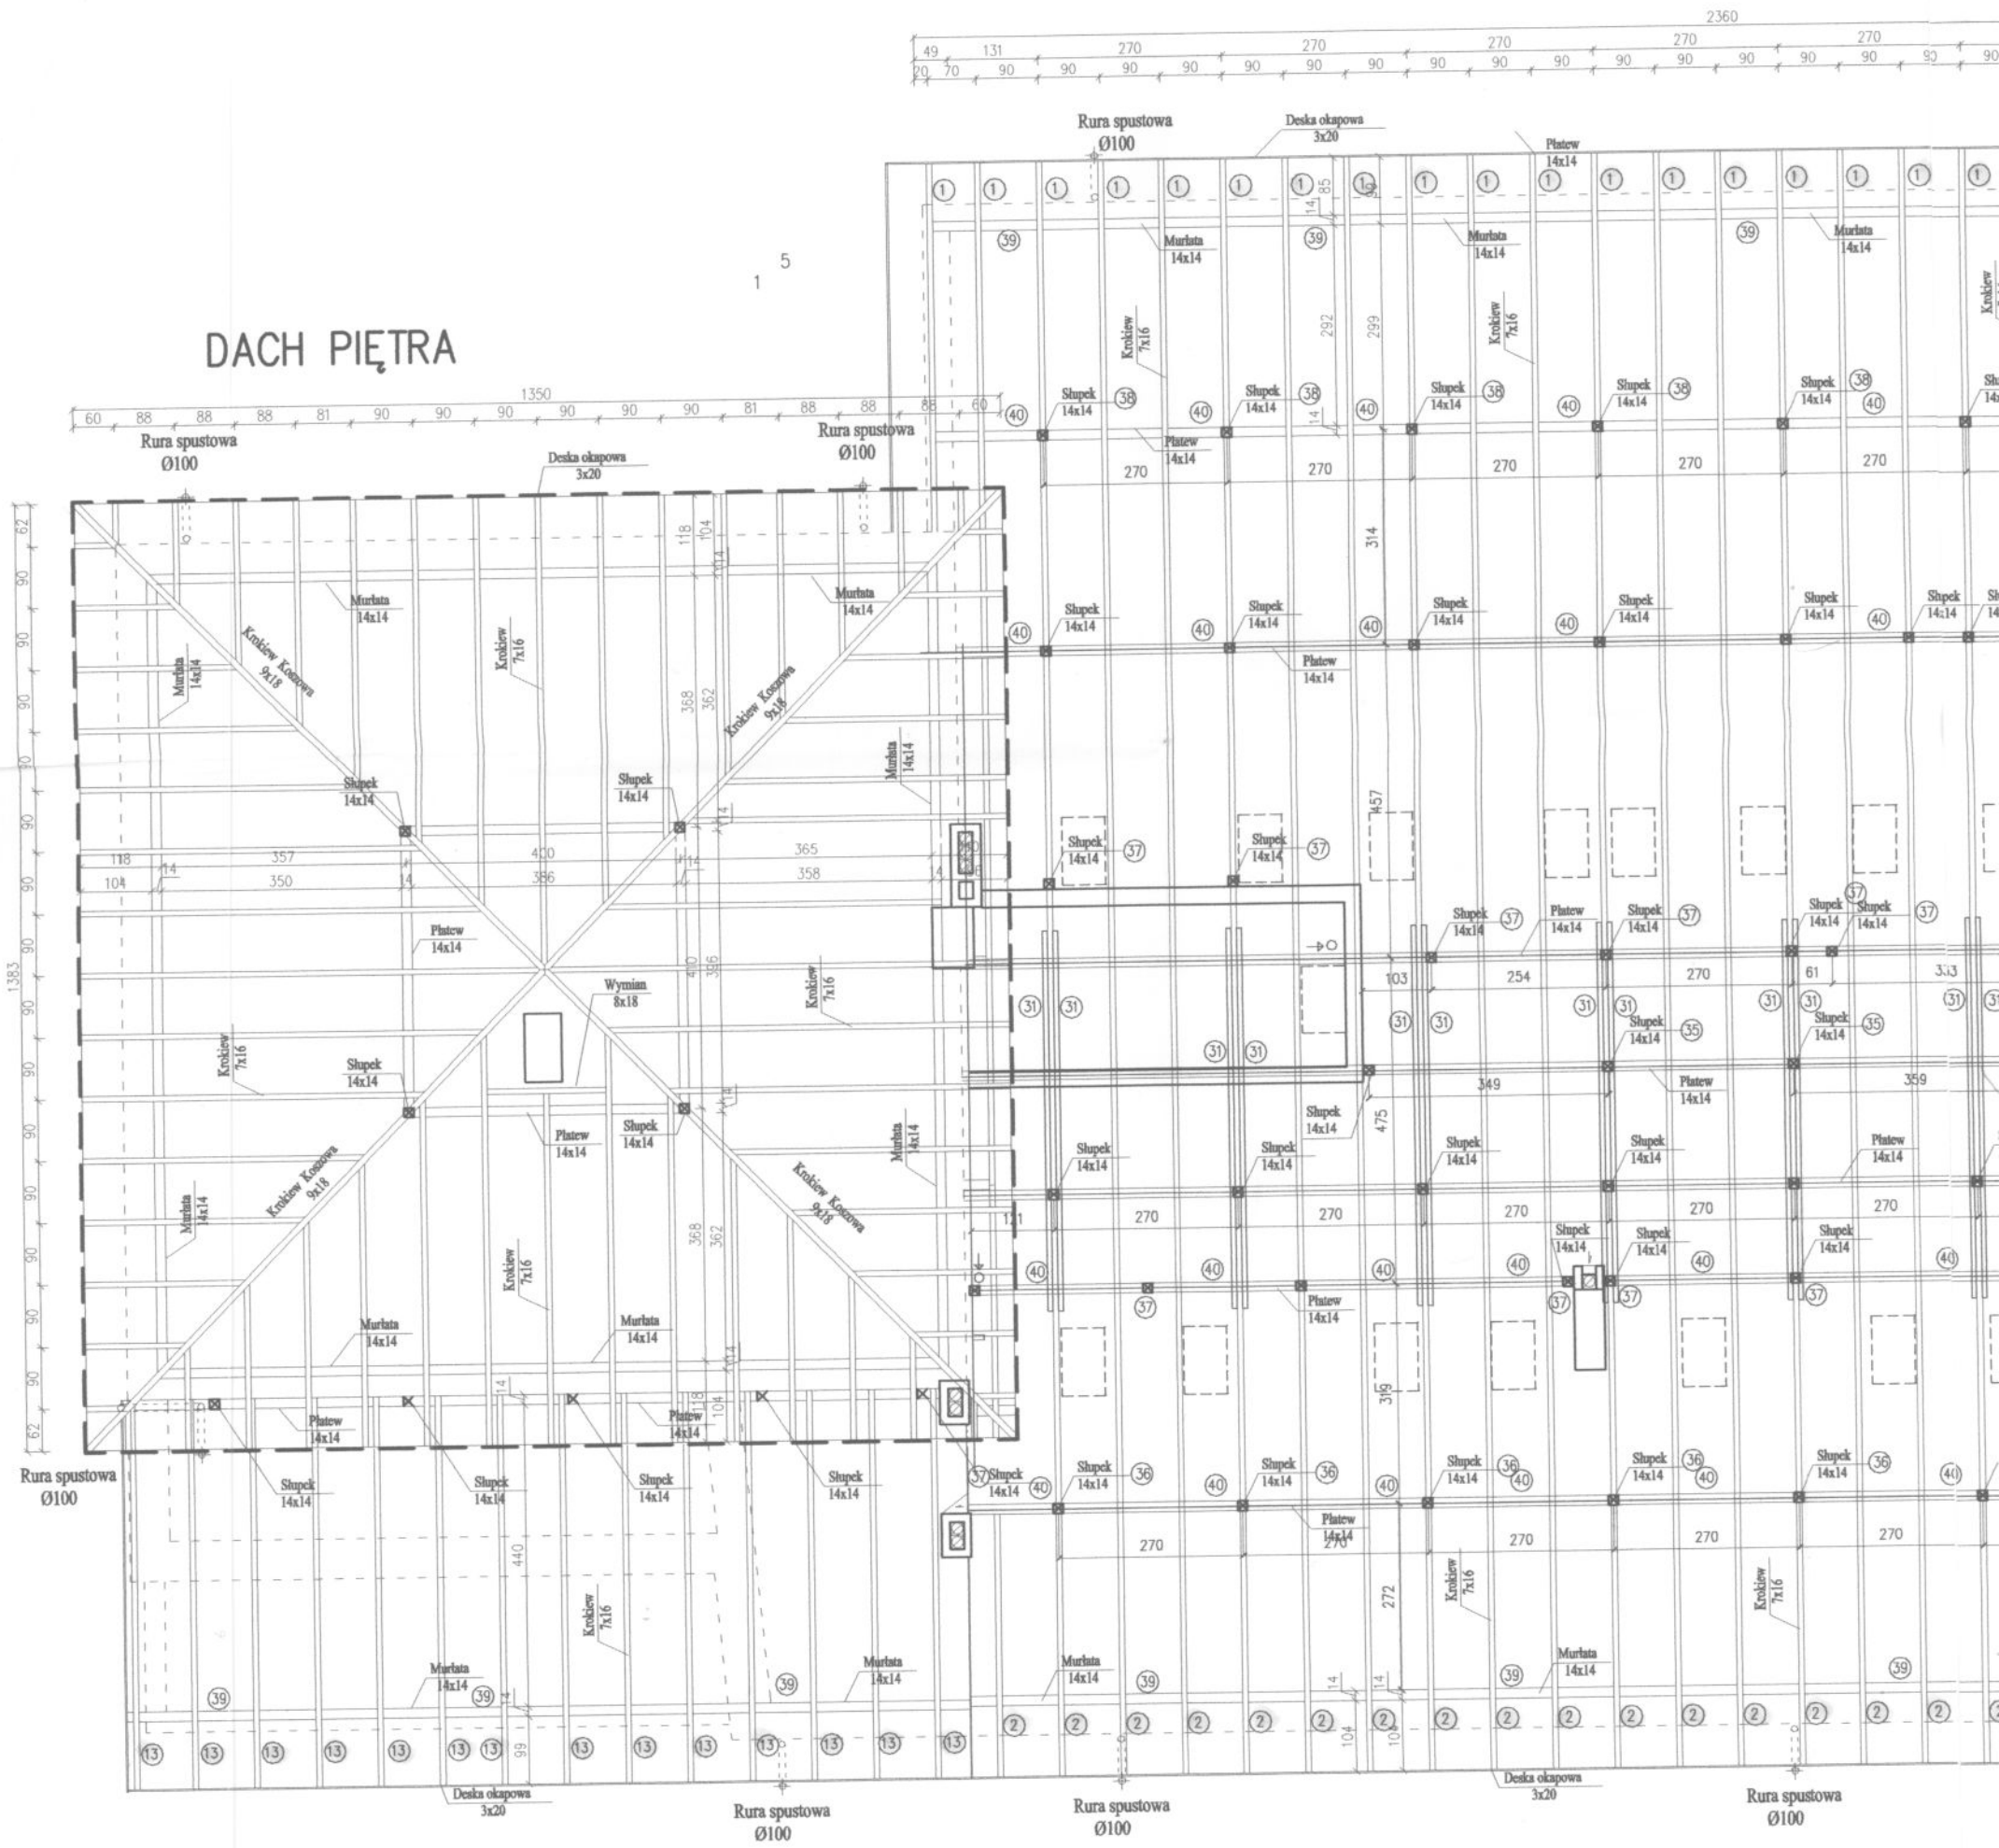


Miecze przy co drugim słupie konstrukcji dachu

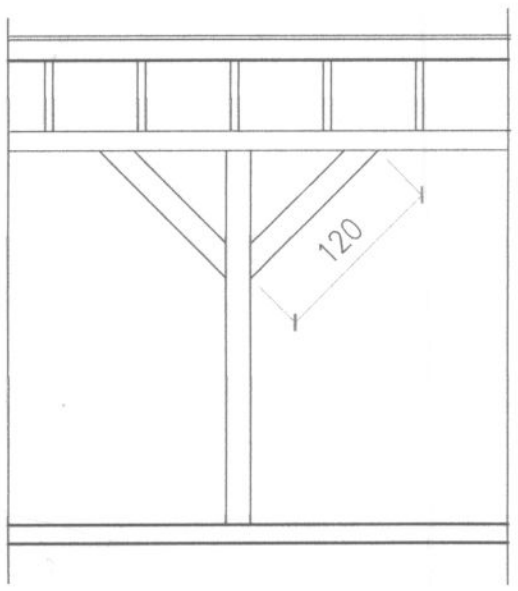


## ADAPTACJA PODDASZA

# GOREŃ DUŻY

UWAGI:

ST... Płyta OSB gr 22 mm 257 m2

pr... ...

z d 2.09.2011

...640/2011...

Z up. Starosty

Elżbieta Szymkowska
Podinspektor ds. administracji
architektoniczno-budowlanej

# Rzut więźby

## DACH PARTERU

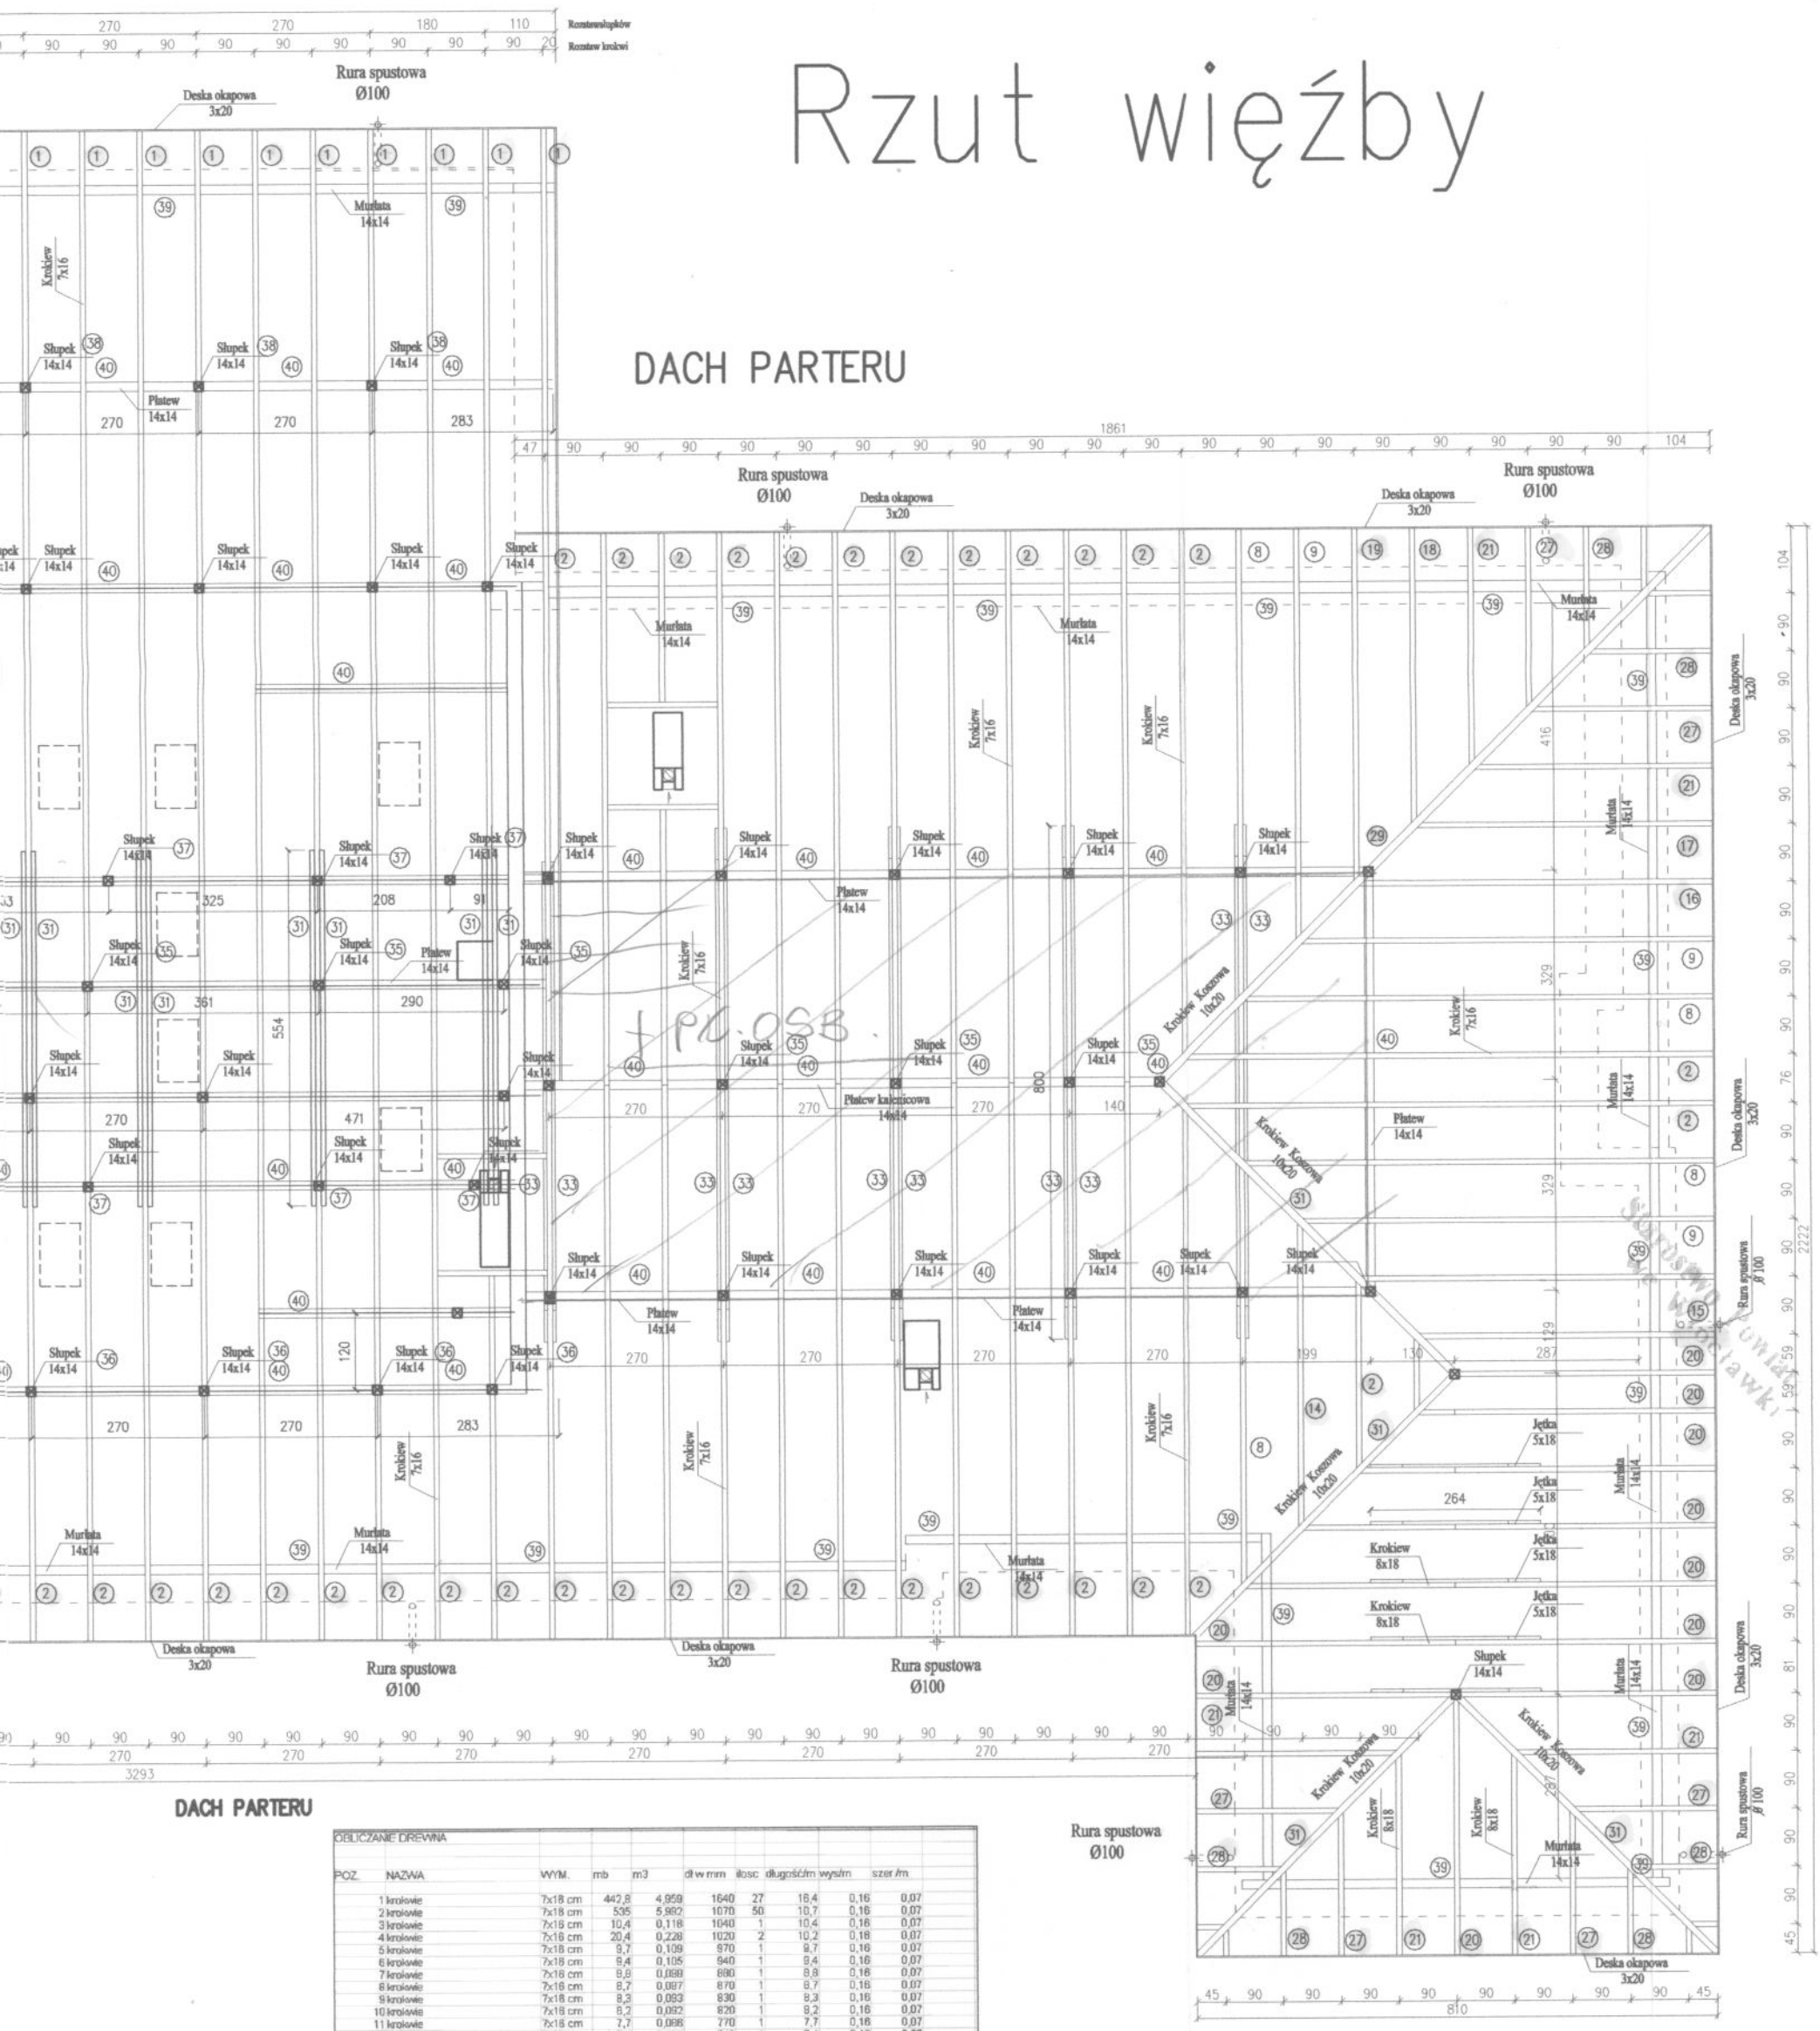


## DACH PARTERU

| OBLICZANIE DREWNA | | | | | | | | | |
|---|---|---|---|---|---|---|---|---|---|
| POZ. | NAZWA | WYM. | mb | m3 | dł w mm | ilosc | długość/m | wys/m | szer/m |
| 1 | krokwie | 7x18 cm | 442,8 | 4,959 | 1640 | 27 | 16,4 | 0,16 | 0,07 |
| 2 | krokwie | 7x16 cm | 535 | 5,982 | 1070 | 50 | 10,7 | 0,16 | 0,07 |
| 3 | krokwie | 7x16 cm | 10,4 | 0,118 | 1040 | 1 | 10,4 | 0,16 | 0,07 |
| 4 | krokwie | 7x16 cm | 20,4 | 0,228 | 1020 | 2 | 10,2 | 0,16 | 0,07 |
| 5 | krokwie | 7x16 cm | 9,7 | 0,109 | 970 | 1 | 9,7 | 0,16 | 0,07 |
| 6 | krokwie | 7x16 cm | 9,4 | 0,105 | 940 | 1 | 9,4 | 0,16 | 0,07 |
| 7 | krokwie | 7x16 cm | 8,8 | 0,099 | 880 | 1 | 8,8 | 0,16 | 0,07 |
| 8 | krokwie | 7x16 cm | 8,7 | 0,097 | 870 | 1 | 8,7 | 0,16 | 0,07 |
| 9 | krokwie | 7x16 cm | 8,3 | 0,093 | 830 | 1 | 8,3 | 0,16 | 0,07 |
| 10 | krokwie | 7x16 cm | 8,2 | 0,092 | 820 | 1 | 8,2 | 0,16 | 0,07 |
| 11 | krokwie | 7x16 cm | 7,7 | 0,086 | 770 | 1 | 7,7 | 0,16 | 0,07 |
| 12 | krokwie | 7x16 cm | 7,4 | 0,083 | 740 | 1 | 7,4 | 0,16 | 0,07 |
| 13 | krokwie | 7x16 cm | 110,4 | 1,236 | 690 | 16 | 6,9 | 0,16 | 0,07 |
| 17 | krokwie | 7x16 cm | 5,7 | 0,064 | 570 | 1 | 5,7 | 0,16 | 0,07 |
| 18 | krokwie | 7x16 cm | 5,3 | 0,059 | 530 | 1 | 5,3 | 0,16 | 0,07 |
| 19 | krokwie | 7x16 cm | 5,2 | 0,058 | 520 | 1 | 5,2 | 0,16 | 0,07 |
| 20 | krokwie | 7x16 cm | 95 | 1,064 | 500 | 19 | 5 | 0,16 | 0,07 |
| 21 | krokwie | 7x16 cm | 22,5 | 0,252 | 450 | 5 | 4,5 | 0,16 | 0,07 |
| 22 | krokwie | 7x16 cm | 8 | 0,090 | 400 | 2 | 4 | 0,16 | 0,07 |
| 23 | krokwie | 7x16 cm | 24,5 | 0,274 | 350 | 7 | 3,5 | 0,16 | 0,07 |
| 24 | krokwie | 7x16 cm | 3 | 0,034 | 300 | 1 | 3 | 0,16 | 0,07 |
| 25 | krokwie | 7x16 cm | 10 | 0,112 | 250 | 4 | 2,5 | 0,16 | 0,07 |
| 26 | krokwie | 7x16 cm | 4 | 0,045 | 200 | 2 | 2 | 0,16 | 0,07 |
| 27 | krokwie | 7x16 cm | 10,5 | 0,118 | 150 | 7 | 1,5 | 0,16 | 0,07 |
| 28 | krokwie | 7x16 cm | 7 | 0,078 | 100 | 7 | 1 | 0,16 | 0,07 |
| 29 | krokwie koszowe | 9x18 cm | 13,5 | 0,243 | 1350 | 1 | 13,5 | 0,18 | 0,1 |
| 30 | jętki | 5x18 cm | 13,5 | 0,122 | 270 | 5 | 2,7 | 0,18 | 0,05 |
| 31 | krokwie koszowe | 10x20 cm | 30 | 0,540 | 750 | 4 | 7,5 | 0,2 | 0,09 |
| 32 | jętki | 5x18 cm | 129,8 | 1,188 | 590 | 22 | 5,9 | 0,18 | 0,05 |
| 33 | jętki | 5x18 cm | 70 | 0,630 | 700 | 10 | 7 | 0,18 | 0,05 |
| 34 | Deska okapowa | 3x20 cm | 440 | 2,640 | 400 | 110 | 4 | 0,03 | 0,2 |
| 35 | słup | 14x14 cm | 21 | 0,412 | 350 | 6 | 3,5 | 0,14 | 0,14 |
| 36 | słup | 14x14 cm | 50 | 0,980 | 200 | 25 | 2 | 0,14 | 0,14 |
| 37 | słup | 14x14 cm | 64,8 | 1,270 | 270 | 24 | 2,7 | 0,14 | 0,14 |
| 38 | słup | 14x14 cm | 9,6 | 0,188 | 120 | 8 | 1,2 | 0,14 | 0,14 |
| 39 | murłata | 14x14 cm | 145 | 2,842 | 500 | 29 | 5 | 0,14 | 0,14 |
| 40 | płatew | 14x14 cm | 290 | 5,684 | 500 | 58 | 5 | 0,14 | 0,14 |
| 41 | wymiany | 7x16 cm | 15 | 0,192 | 300 | 5 | 3 | 0,16 | 0,09 |
| 42 | miecze | 7x14 cm | 28,8 | 0,282 | 120 | 24 | 1,2 | 0,14 | 0,07 |
| 43 | łaty | 4x8 cm | 3800 | 8,640 | 400 | 950 | 4 | 0,04 | 0,06 |
| 44 | Kontrłaty | 3x5 cm | 1480 | 2,220 | 400 | 370 | 4 | 0,03 | 0,05 |
| | konstrukcja podłogi | 2,4x14 cm | 858 | 2,876 | 400 | 214 | 4 | 0,024 | 0,14 |
| | | RAZEM | | 46,69 m3 | | | | | |
| 48 | Płyta OSB gr 22 mm | | | 257,00 m2 | | | | | |

| PROJEKTOWANIE I NADZORY BUDOWLANE<br>Marek Kubicki 87-800 Włocławek ul.Jasna 18 B/4 | | | |
|---|---|---|---|
| INWESTOR: | GMINA BARUCHOWO<br>87-821 BARUCHOWO | | |
| OBIEKT: | ZIELONA SZKOŁA GOREŃ DUŻY<br>GM BARUCHOWO dz.nr ew.14 | | |
| ADRES BUDOWY: | GOREŃ DUŻY GM BARUCHOWO dz.nr ew.14 | | |
| TEMAT: | PROJEKT ADAPTACJI PODDASZA<br>**RZUT WIĘŹBY** | | |
| PROJEKTANT: | mgr inż.arch.Jarosław Pudliński<br>upr.UA-V-7342-5/84/92Wk | | |
| SPRAWDZAJĄCY: | mgr inż.arch.Maria Jolanta Ingielewicz<br>upr.UBU-IX-8386-5/6/89WK | | |
| KONSTRUKCJA: | inż. Waldemar Skoczylas<br>upr.WBPP-AN-8386-5/107/82WK | | |
| DATA:<br>CZERWIEC 2011 | SKALA 1:100 | nr.rys 8<br>str.34 | BRANŻA:<br>ARCH |

# GOREŃ DUŻY
## ADAPTACJA PODDASZA

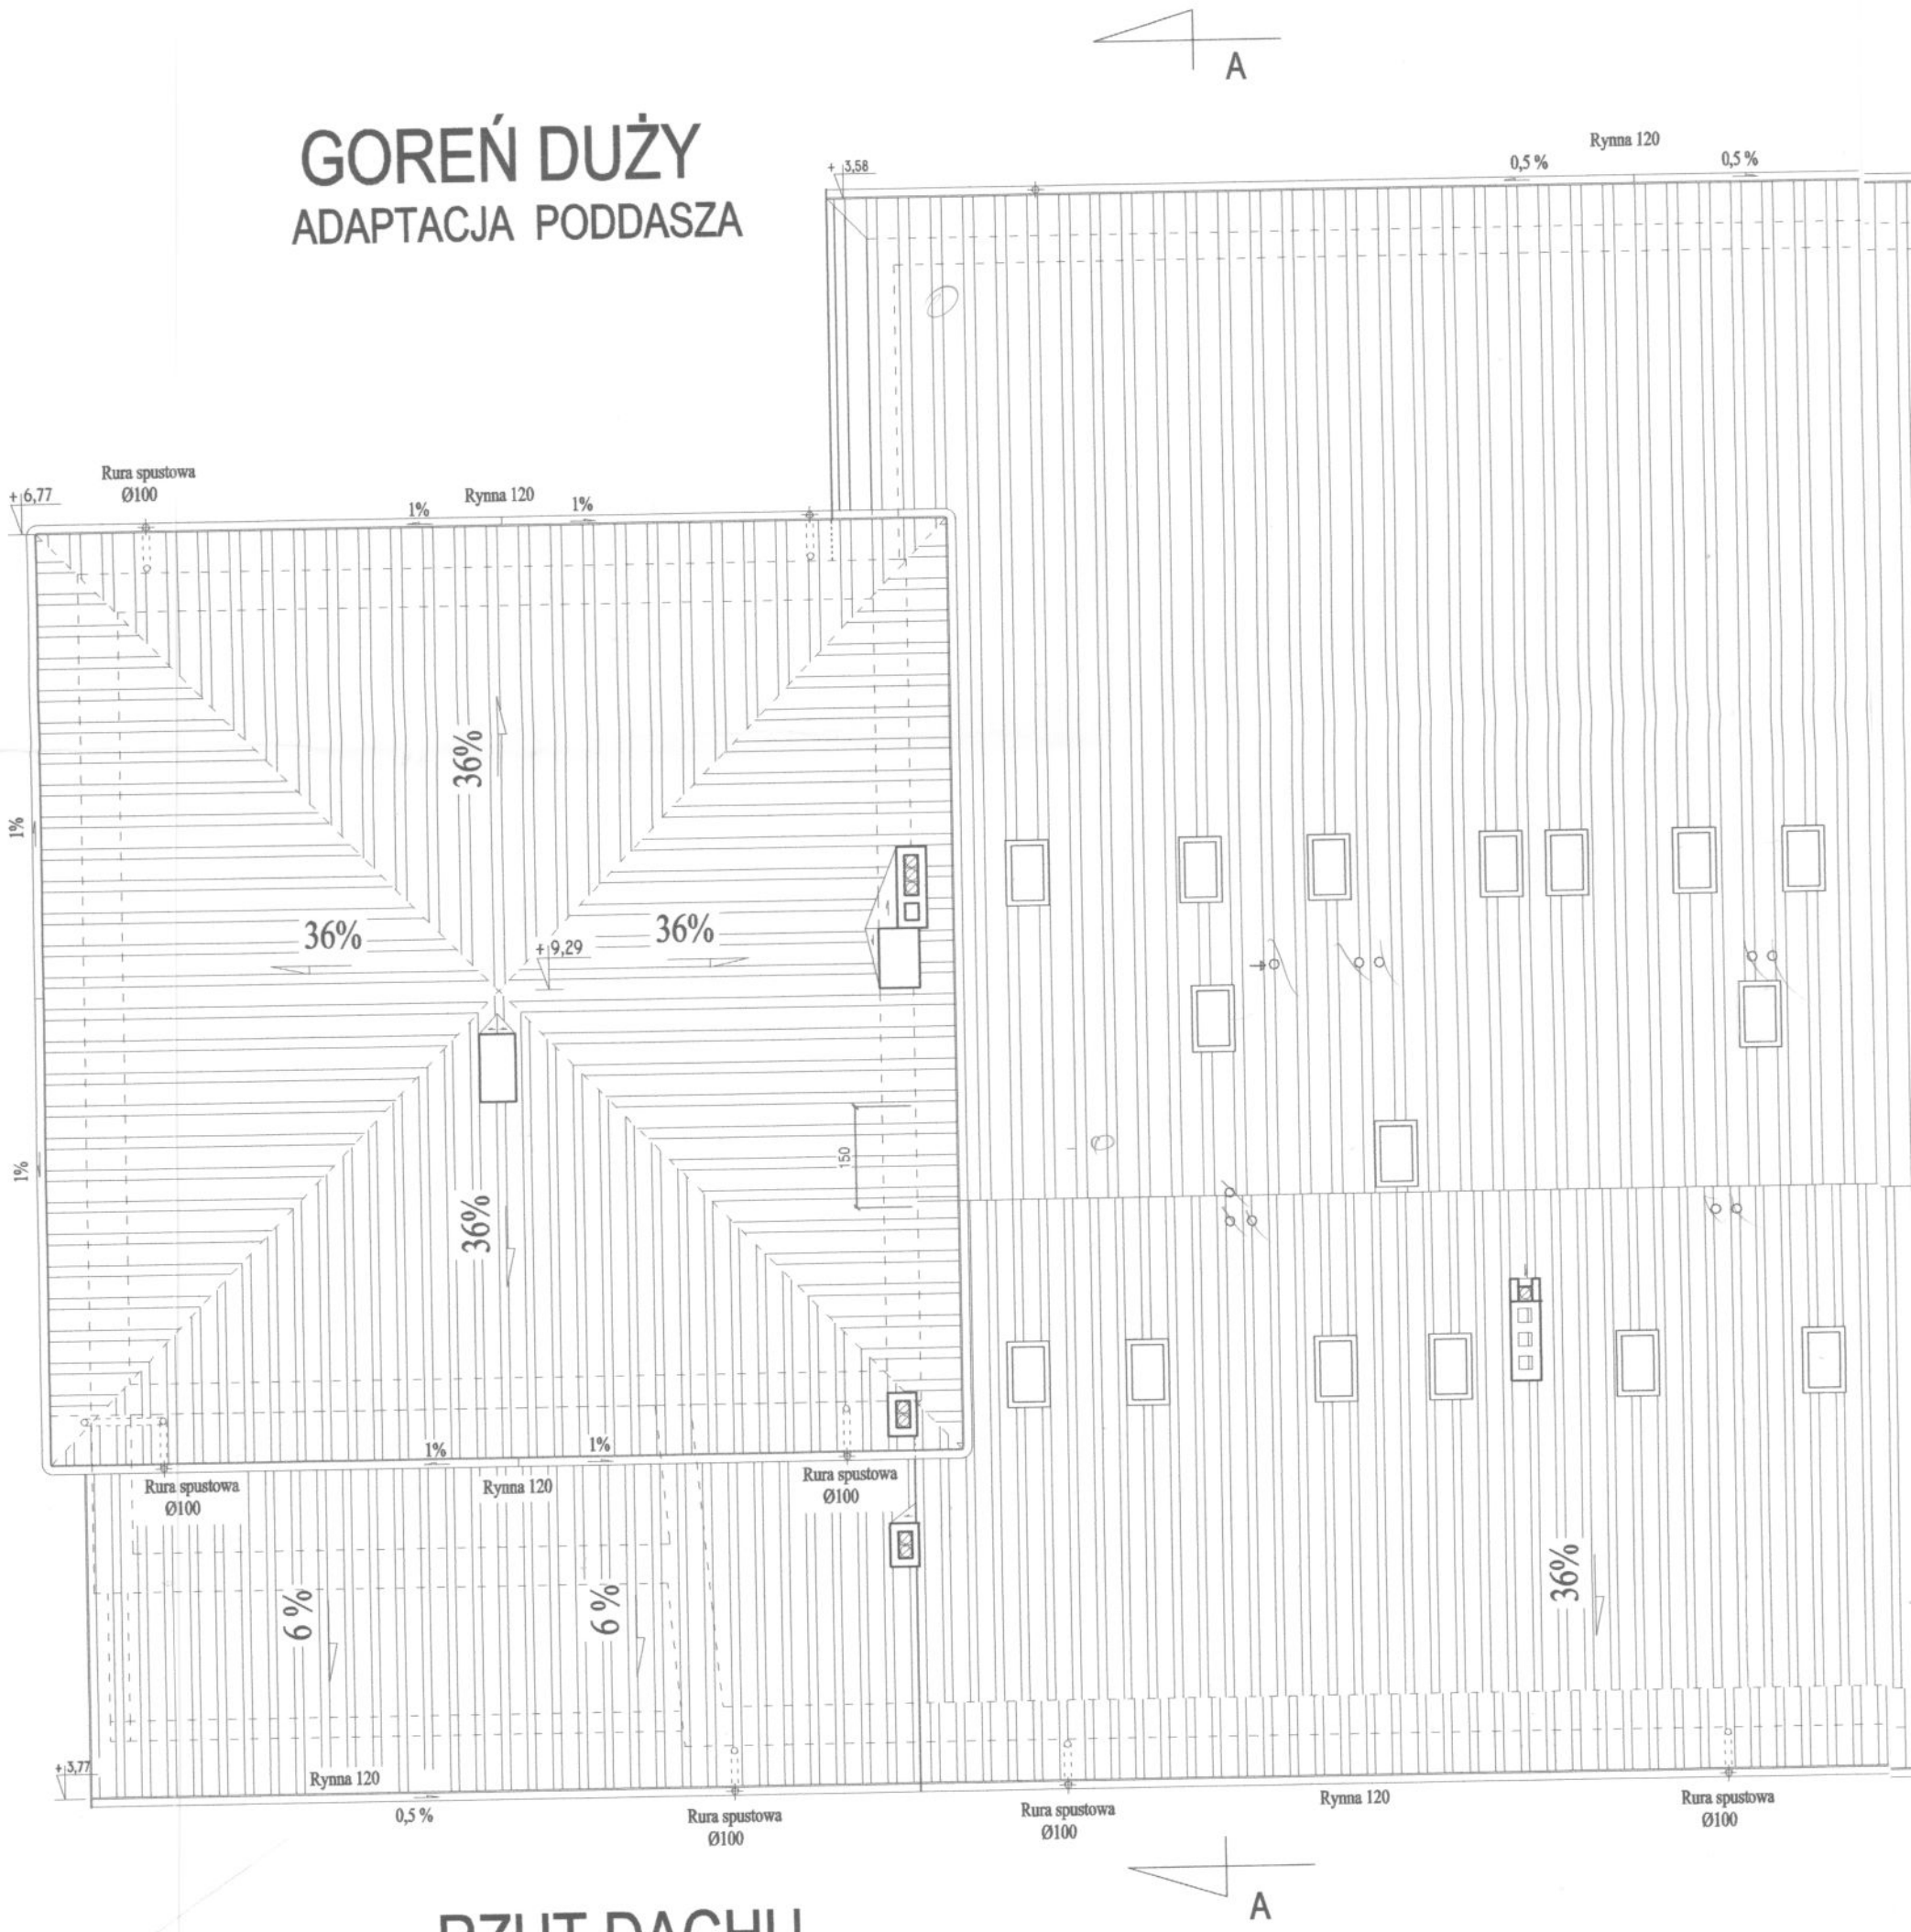


# RZUT DACHU

UWAGI:

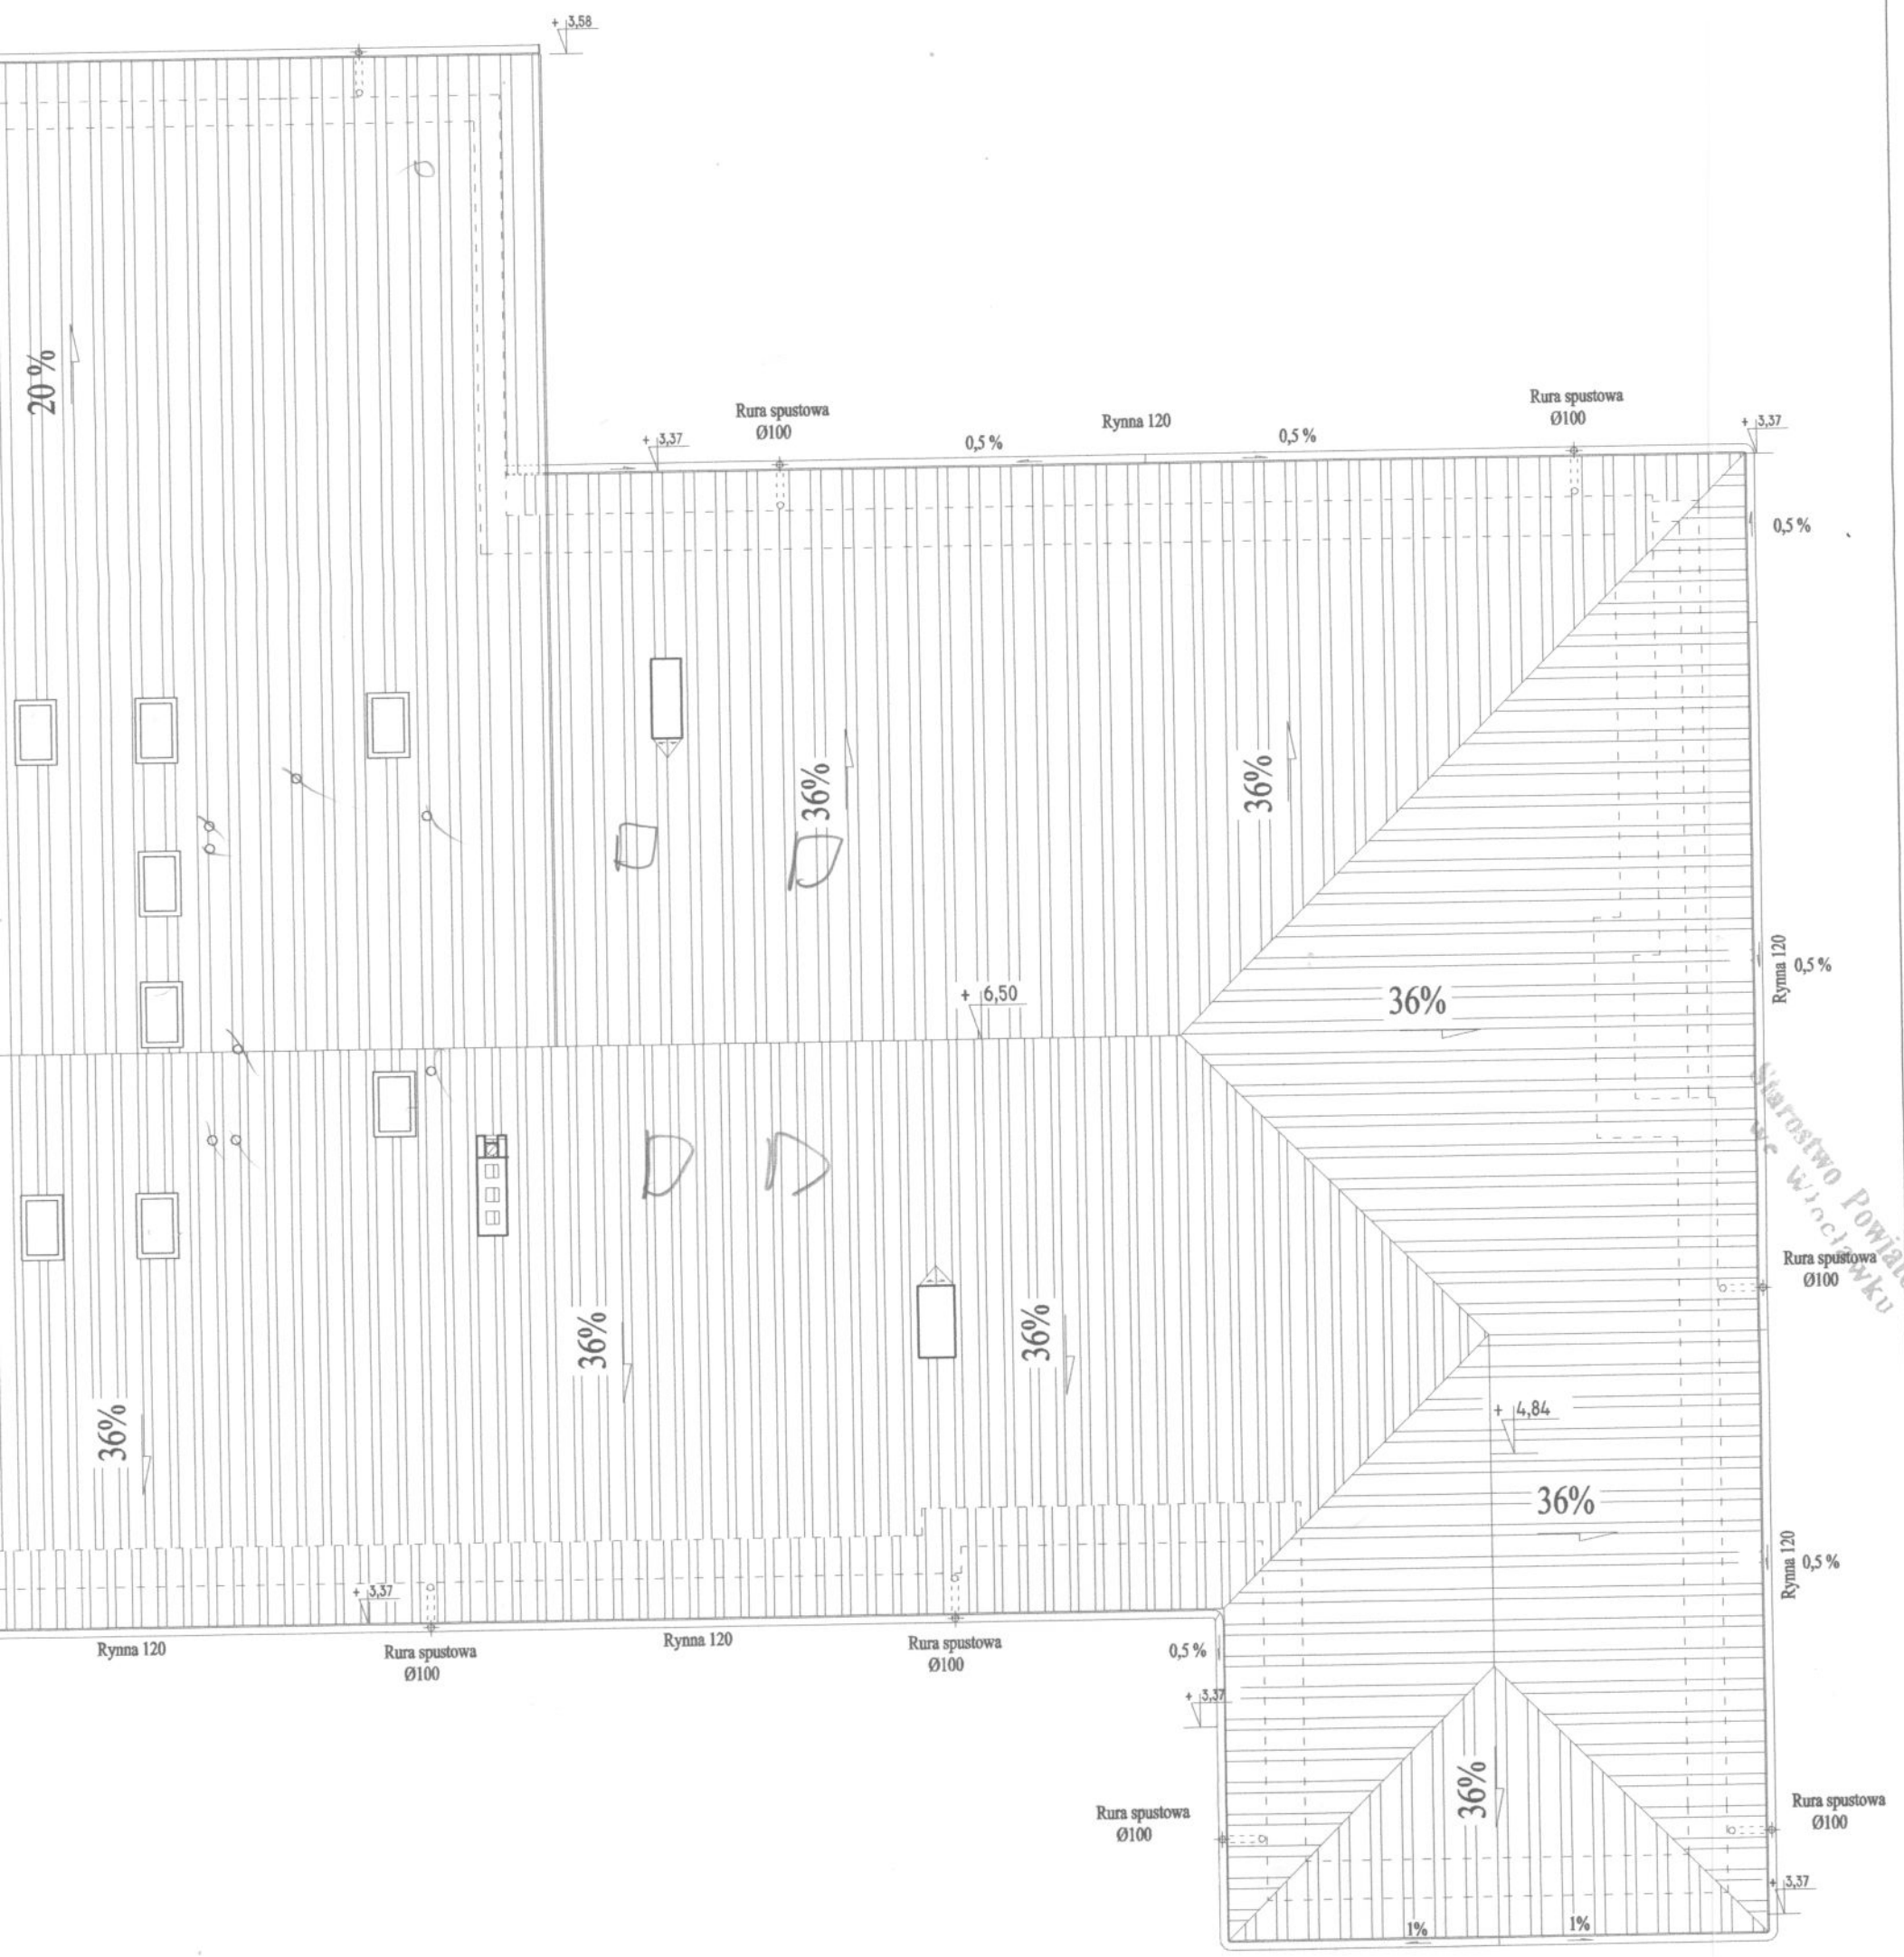


Starostwo Powiatowe we Włocławku

| PROJEKTOWANIE I NADZORY BUDOWLANE<br>Marek Kubicki 87-800 Włocławk ul.Jasna 18 B/4 | | | |
|---|---|---|---|
| INWESTOR: | GMINA BARUCHOWO<br>87-821 BARUCHOWO | | |
| OBIEKT: | ZIELONA SZKOŁA GOREŃ DUŻY<br>GM BARUCHOWO dz.nr ew.14 | | |
| ADRES BUDOWY: | GOREŃ DUŻY GM BARUCHOWO dz.nr ew.14 | | |
| TEMAT: | PROJEKT ADAPTACJI PODDASZA<br>**RZUT DACHU** | | |
| PROJEKTANT: | mgr inż.arch.Jarosław Pudliński<br>upr.UA-V-7342-5/84/92Wk | | |
| SPRAWDZAJĄCY: | mgr inż.arch.Maria Jolanta Ingielewicz<br>upr.UBU-IX-8386-5/6/89WK | | |
| DATA:<br>CZERWIEC 2011 | SKALA 1:100 | nr.rys 9<br>str.35 | BRANŻA:<br>ARCH |

Elewacja frontowa

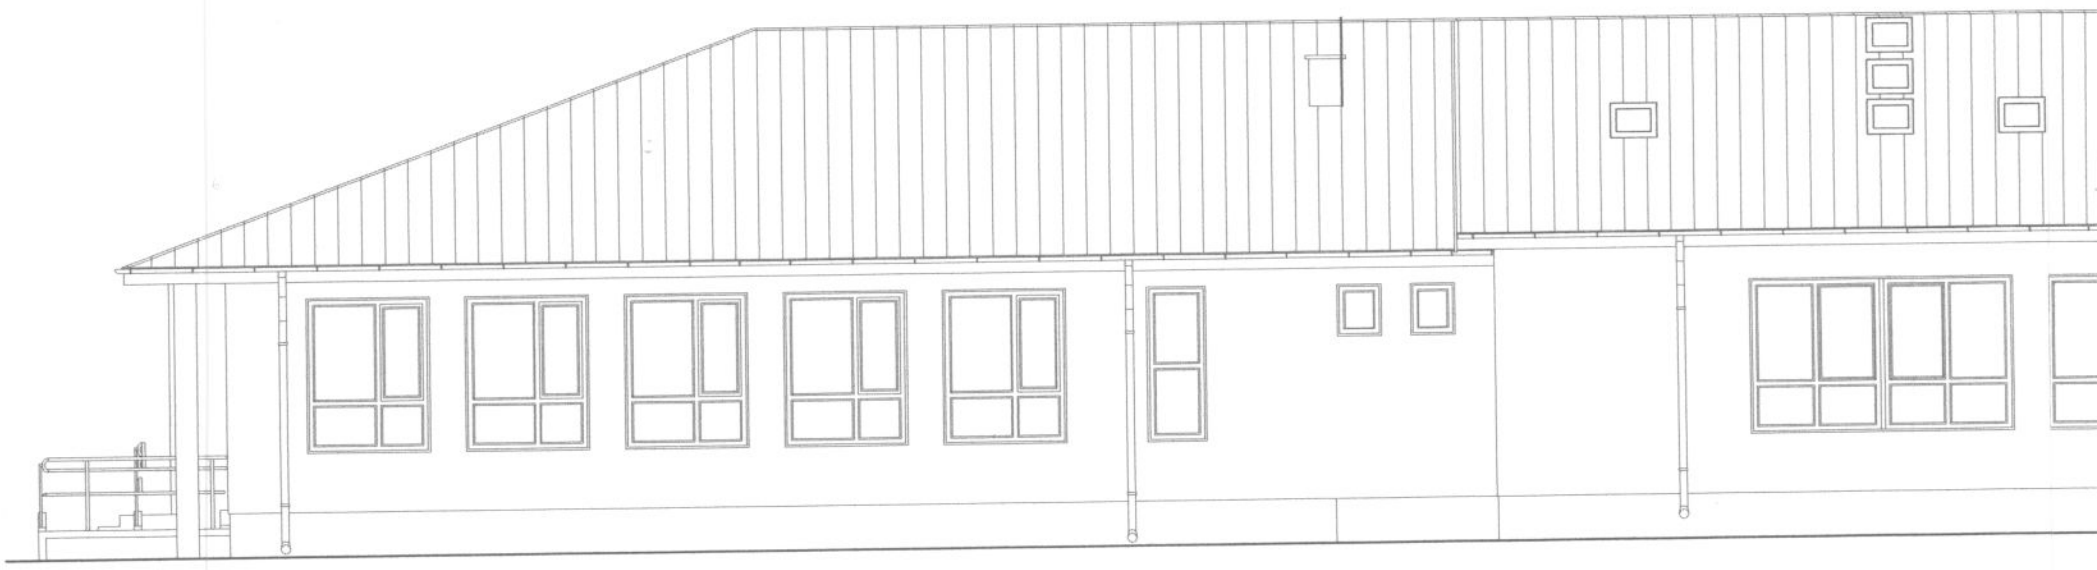

Elewacja tylna północno - wschodnia

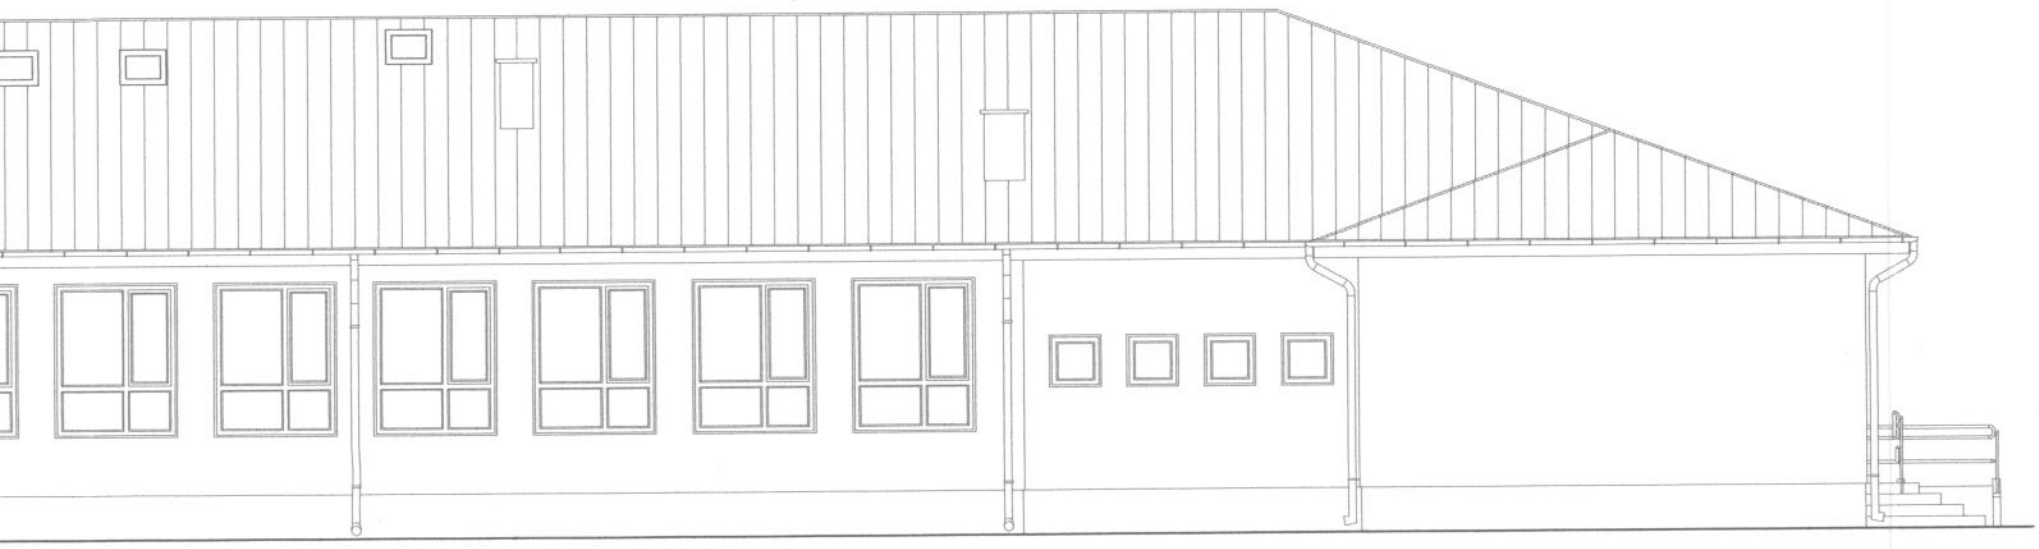

wa południowo - zachodnia

ia

Starostwo Powiatowe
we Włocławku

| | | | |
|---|---|---|---|
| PROJEKTOWANIE I NADZORY BUDOWLANE<br>Marek Kubicki 87-800 Włocławk ul.Jasna 18 B/4 | | | |
| INWESTOR: | GMINA BARUCHOWO<br>87-821 BARUCHOWO | | |
| OBIEKT: | ZIELONA SZKOŁA GOREŃ DUŻY<br>GM BARUCHOWO dz.nr ew.14 | | |
| ADRES BUDOWY: | GOREŃ DUŻY GM BARUCHOWO dz.nr ew.14 | | |
| TEMAT: | PROJEKT ADAPTACJI PODDASZA<br>**ELEWACJE Pd-zach. i Pn-wsch.** | | |
| PROJEKTANT: | mgr inż.arch.Jarosław Pudliński<br>upr.UA-V-7342-5/84/92Wk | | |
| SPRAWDZAJĄCY: | mgr inż.arch.Maria Jolanta Ingielewicz<br>upr.UBU-IX-8386-5/6/89WK | | |
| DATA:<br>CZERWIEC 2011 | SKALA 1:100 | nr.rys 10<br>str. 36 | BRANŻA:<br>ARCH |

Starostwo Powiatowe
we Włocławku

Elewacja boczna północno - zachodnia

Elewacja boczna południowo - wschodnia

| | |
|---|---|
| PROJEKTOWANIE I NADZORY BUDOWLANE<br>Marek Kubicki 87-800 Włocławk ul.Jasna 18 B/4 | |
| INWESTOR: | GMINA BARUCHOWO<br>87-821 BARUCHOWO |
| OBIEKT: | ZIELONA SZKOŁA GOREŃ DUŻY<br>GM BARUCHOWO dz.nr ew.14 |
| ADRES BUDOWY: | GOREŃ DUŻY GM BARUCHOWO dz.nr ew.14 |
| TEMAT: | PROJEKT ADAPTACJI PODDASZA<br>**ELEWACJE Pd-wsch. i Pn-zach.** |
| PROJEKTANT: | mgr inż.arch.Jarosław Pudliński<br>upr.UA-V-7342-5/84/92Wk |
| SPRAWDZAJĄCY: | mgr inż.arch.Maria Jolanta Ingielewicz<br>upr.UBU-IX-8386-5/6/88WK |
| DATA: CZERWIEC 2011 | SKALA 1:100 · nr.rys 11 str.37 · SPRAWDZA: ARCH |

Starostwo Powiatowe
we Włocławku

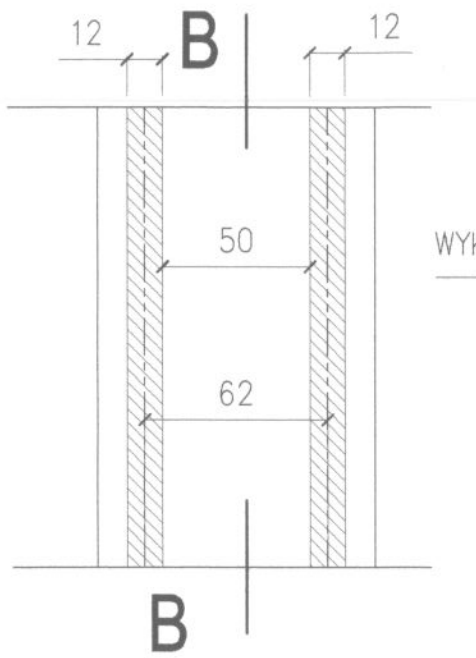


KANAŁ NAWIEWU

WYKONAĆ OTWÓR W ISTNIEJĄCYM FUNDAMENCIE

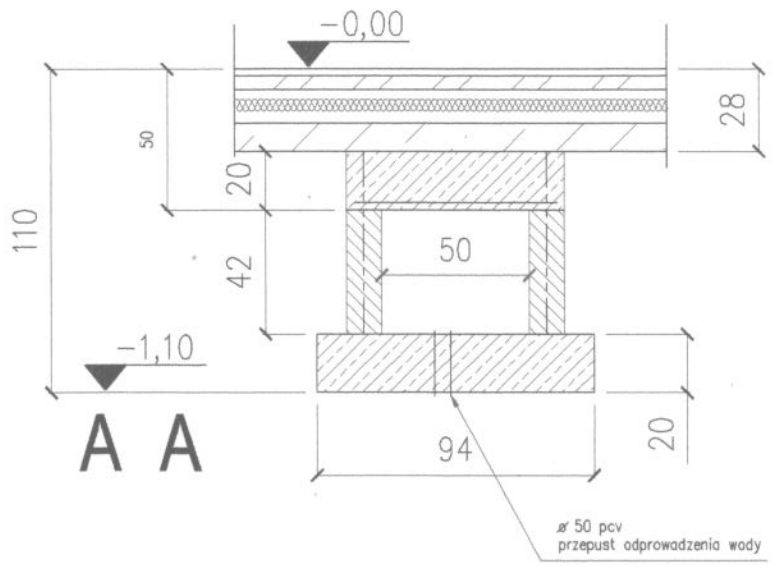


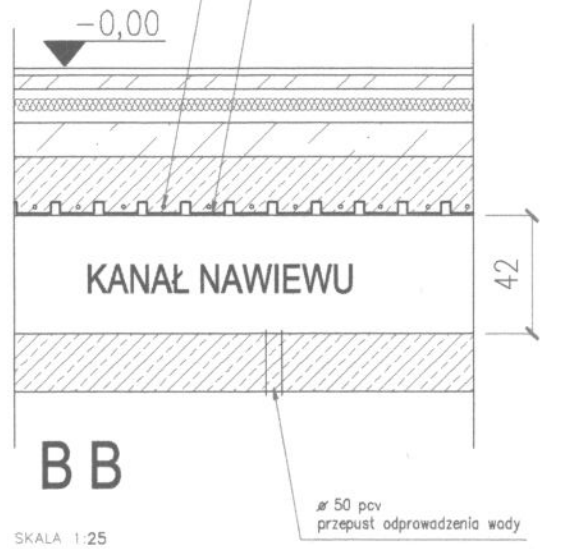


SKALA 1:25

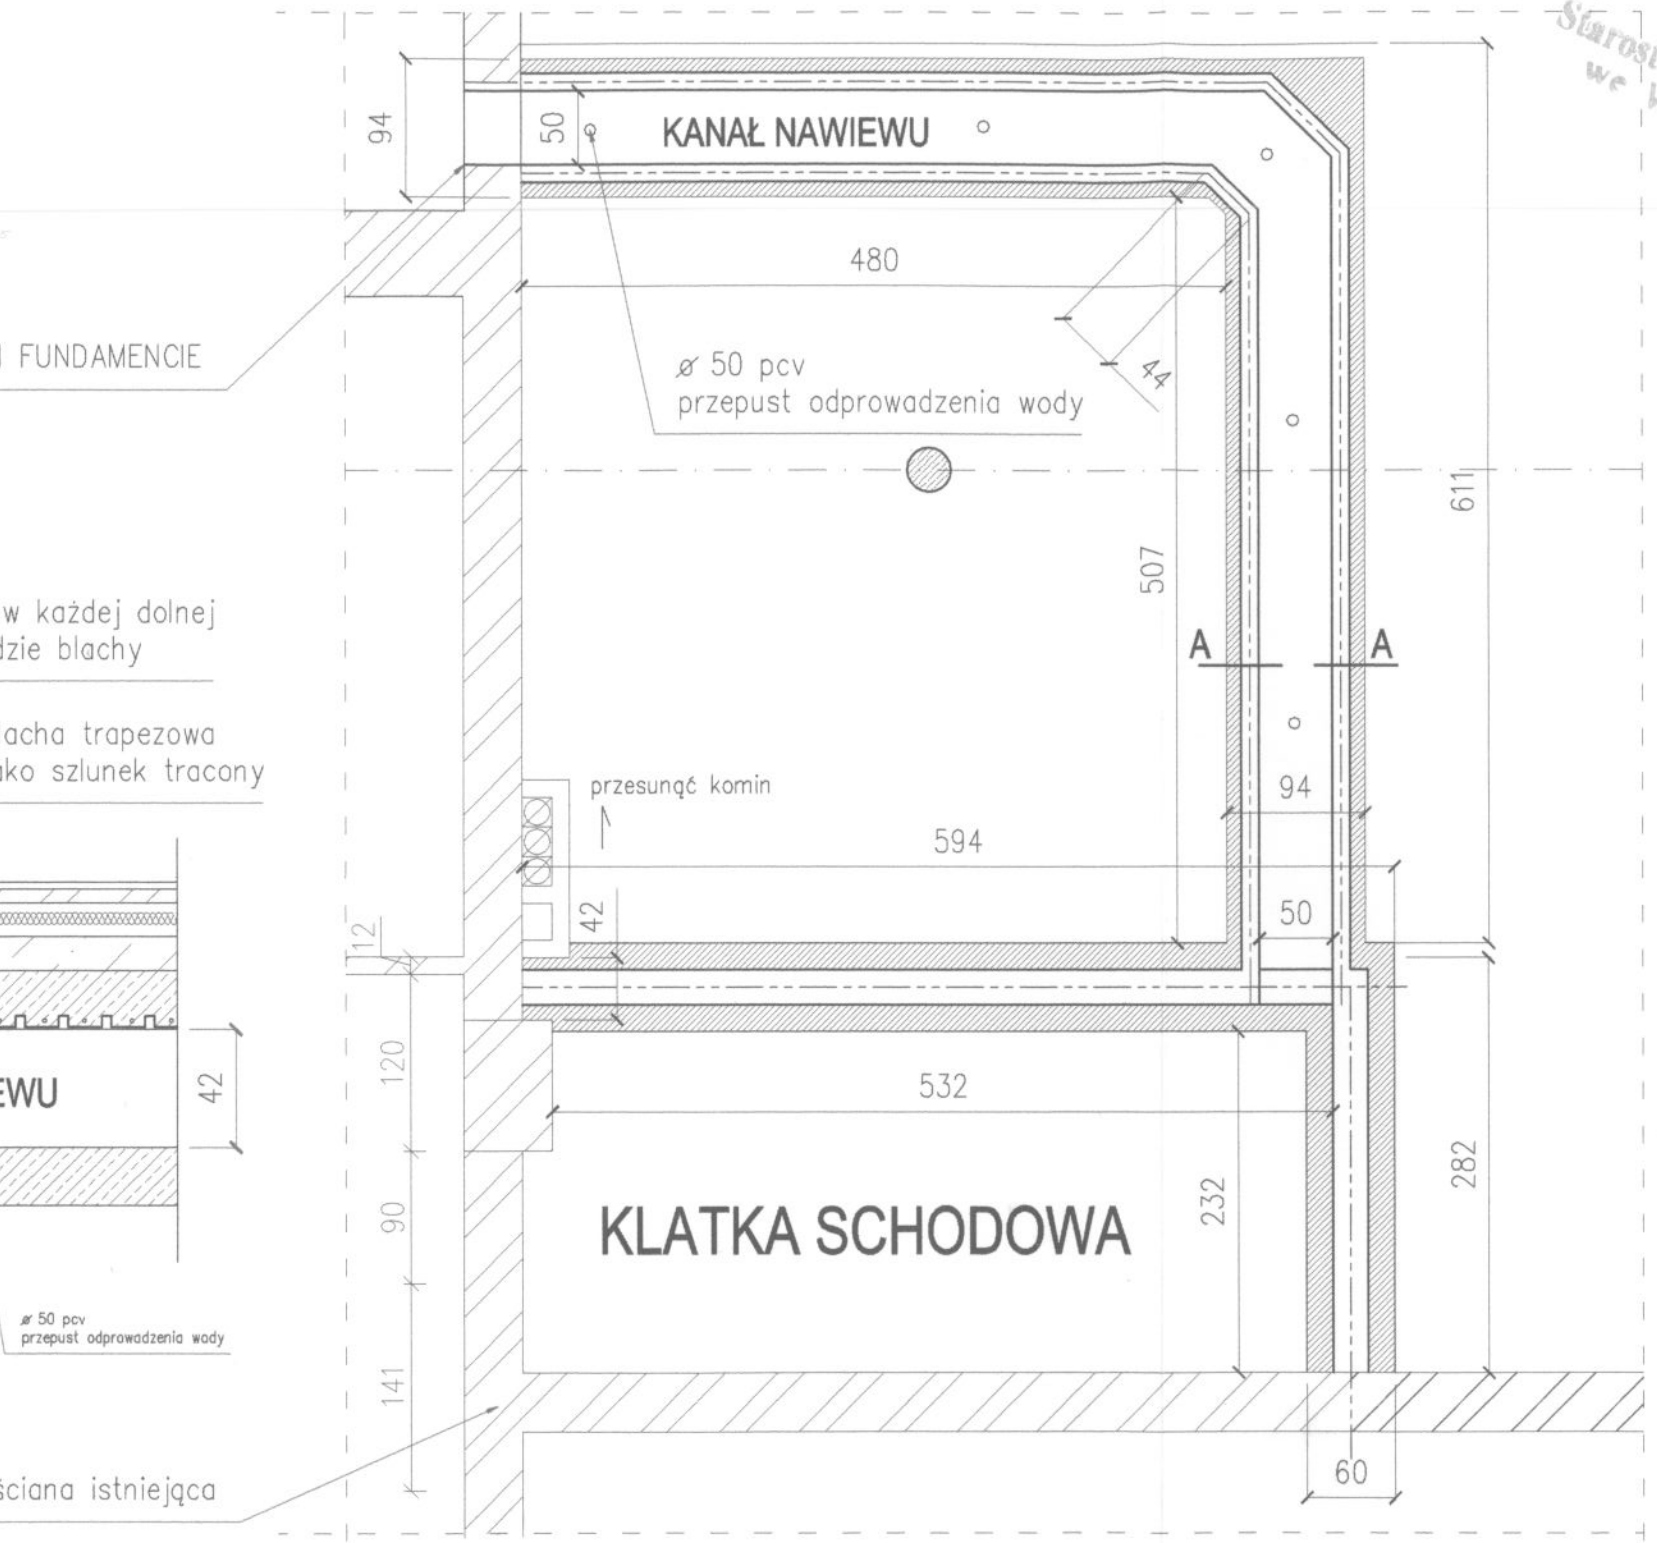


SKALA 1:25

# RZUT ŁAWY FUNDAMENTU

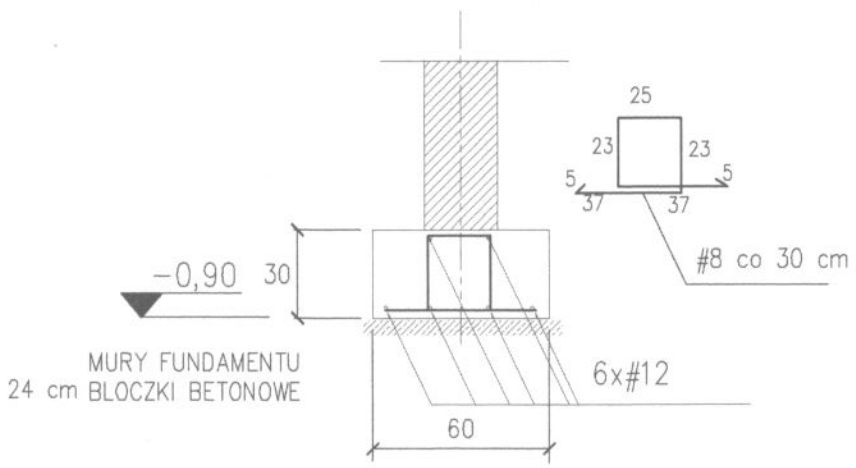


SKALA 1:25

BETON PODKŁADOWY B 7,5
BETON KONSTRUKCYJNY B 20

WYSOKOŚĆ ŁAW FUNDAMENTOWYCH 30 CM
STAL A-0 St0S-B Ra=190 MPa
ZBROJENIE PODŁUŻNE 6Ø12
STRZEMIONA Ø8 CO 30 CM

| | |
|---|---|
| PROJEKTOWANIE I NADZORY BUDOWLANE<br>Marek Kubicki 87-800 Włocławek ul.Jasna 18 B/4 | |
| INWESTOR: | GMINA BARUCHOWO<br>87-821 BARUCHOWO |
| OBIEKT: | ZIELONA SZKOŁA GOREŃ DUŻY<br>GM BARUCHOWO dz.nr ew.14 |
| ADRES BUDOWY: | GOREŃ DUŻY GM BARUCHOWO dz.nr ew.14 |
| TEMAT: | PROJEKT ADAPTACJI PODDASZA<br>**RZUT ŁAWY FUNDAMENTU** |
| PROJEKTANT: | mgr inż.arch.Jarosław Pudliński<br>upr.UA-V-7342-5/84/92Wk |
| SPRAWDZAJĄCY: | mgr inż.arch.Maria Jolanta Ingielewicz<br>upr.UBU-IX-8386-5/6/89WK |
| KONSTRUKCJA: | inż. Waldemar Skoczylas<br>upr.WBPP-AN-8386-5/107/82WK |
| DATA:<br>CZERWIEC 2011 | SKALA 1:100 — nr.rys 12 — str. 38 — BRANŻA: ARCH |

Starostwo Powiatowe
we Włocławku

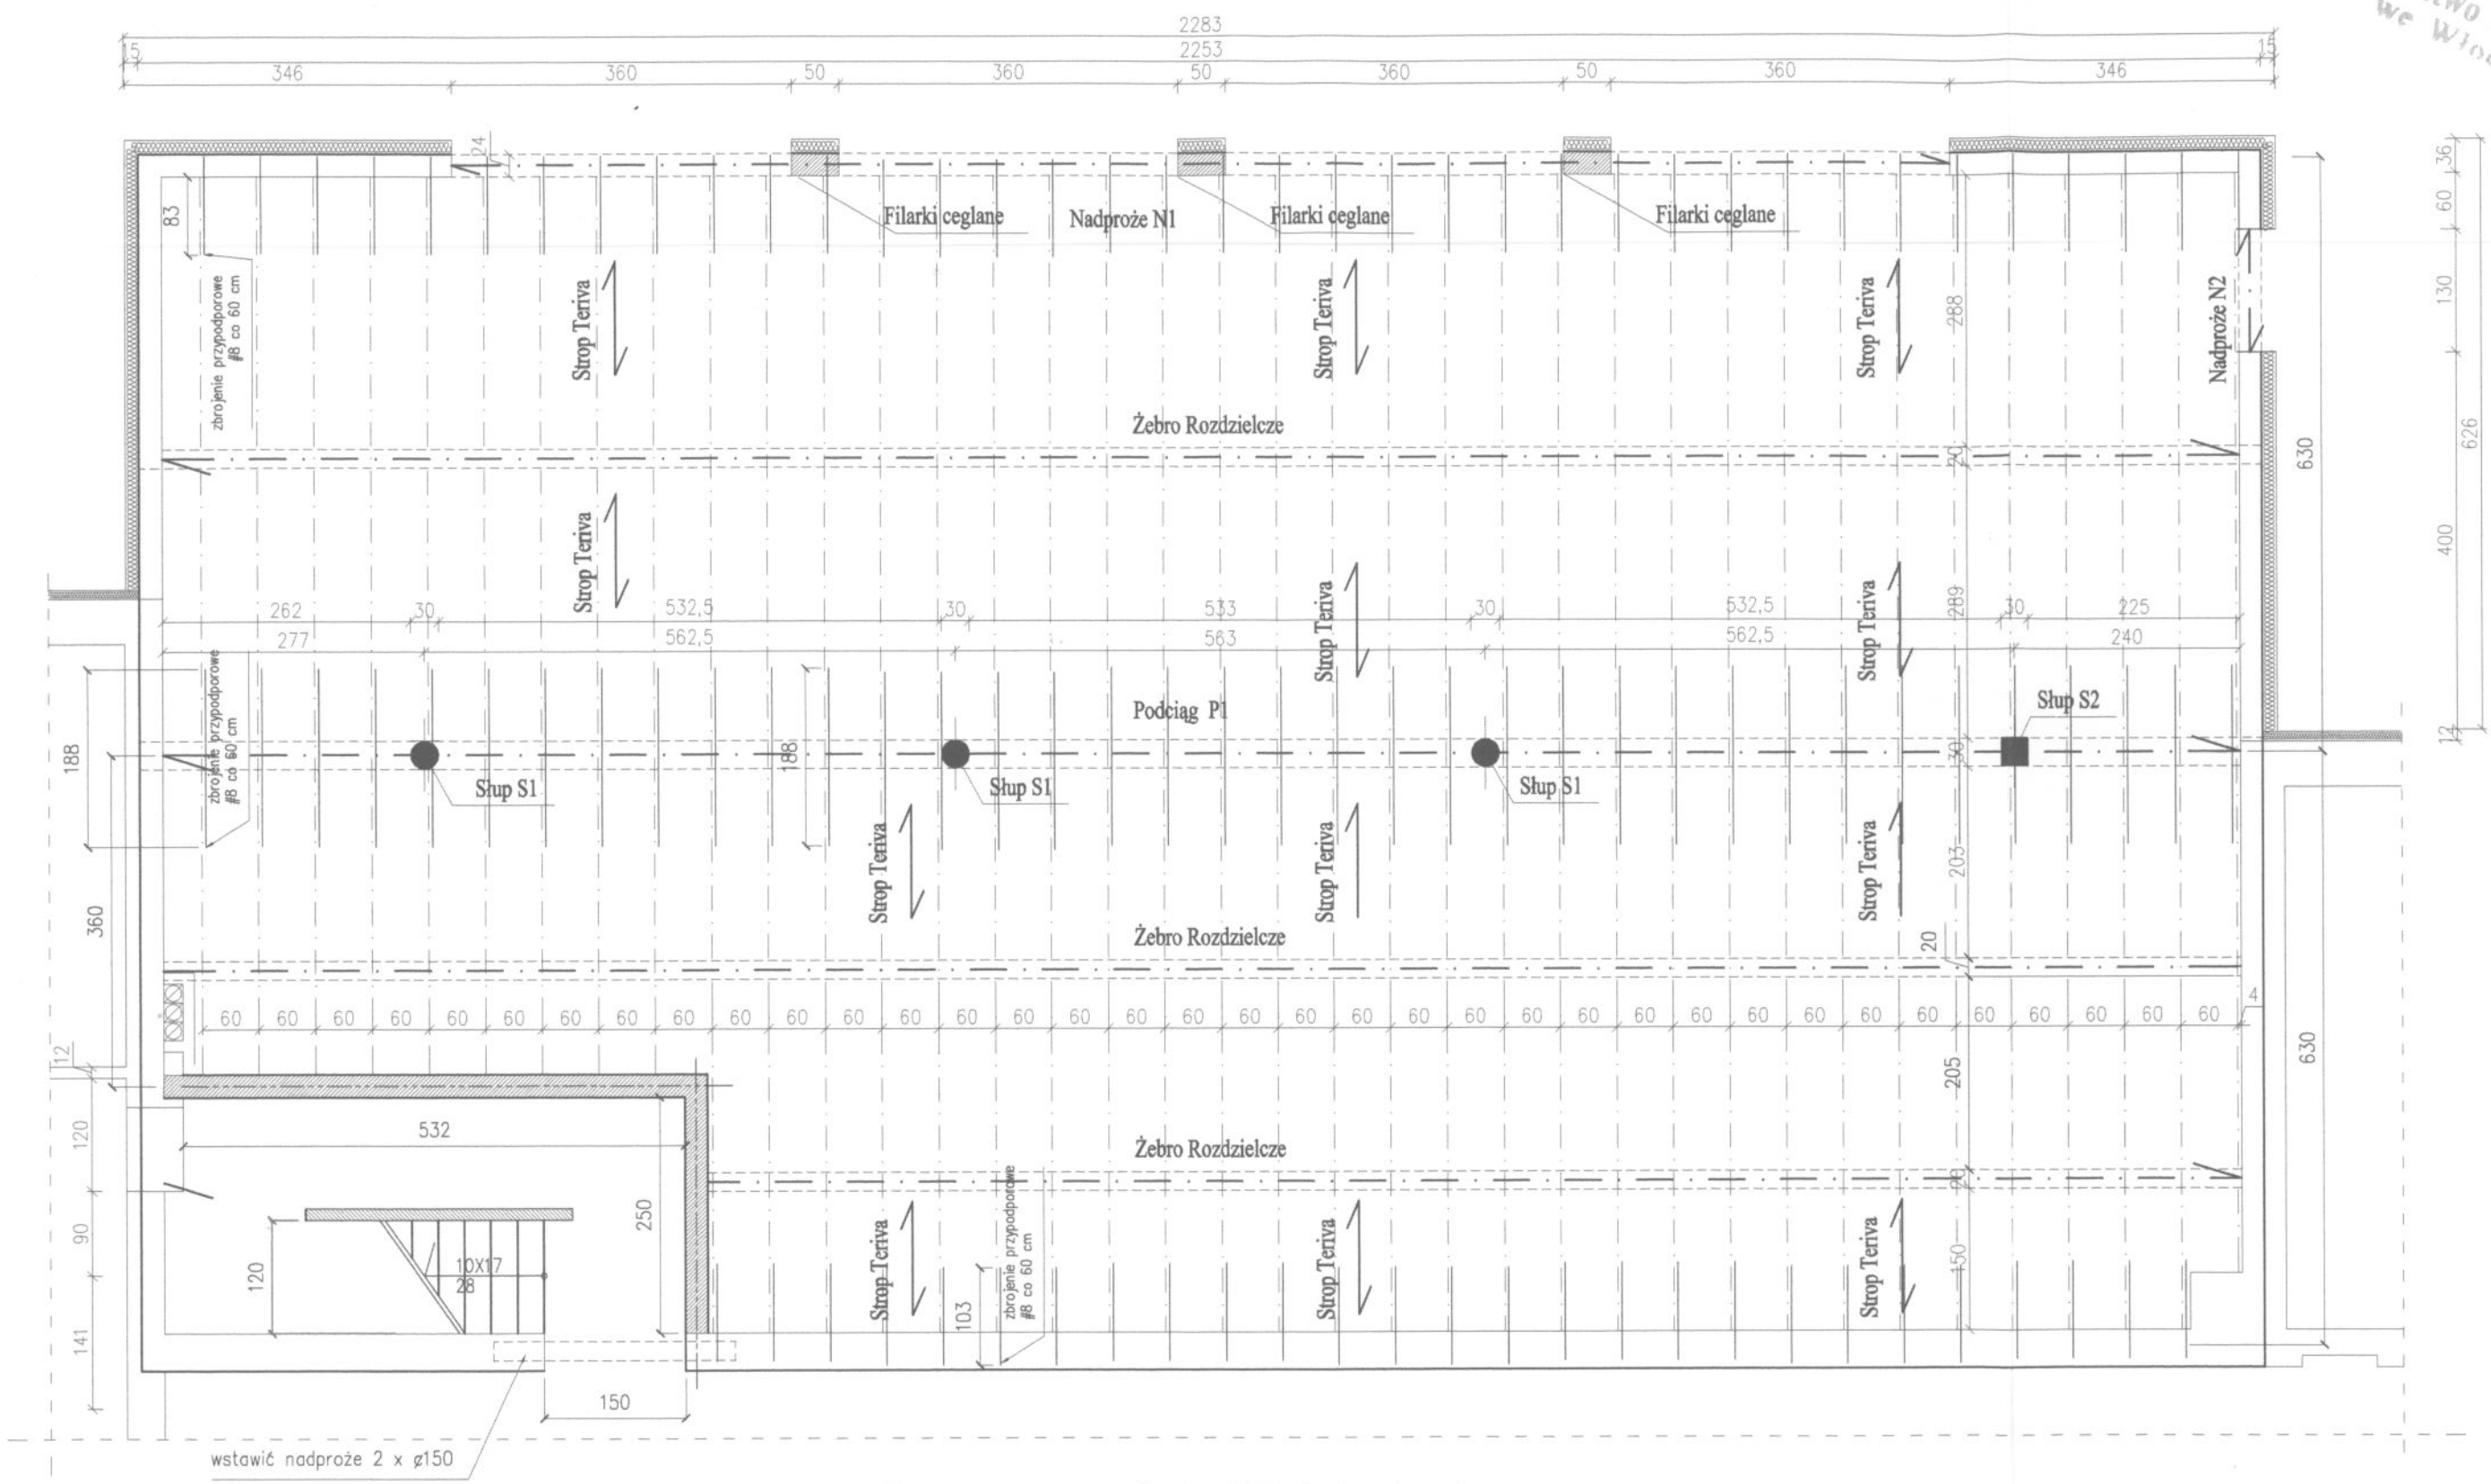


# Rzut stropu - Sala Wielofunkcyjna
# Teriva Nowa

STROP TERIVA NOWA
O GRUBOŚCI 24 CM O ROZSTAWIE
ŻEBER 60 CM,

BELKA DŁ.360CM-----9SZT

BELKA DŁ.630CM-----65SZT

| | |
|---|---|
| PROJEKTOWANIE I NADZORY BUDOWLANE<br>Marek Kubicki 87-800 Włocławk ul.Jasna 18 B/4 | |
| INWESTOR: | GMINA BARUCHOWO<br>87-821 BARUCHOWO |
| OBIEKT: | ZIELONA SZKOŁA GOREŃ DUŻY<br>GM BARUCHOWO dz.nr ew.14 |
| ADRES BUDOWY: | GOREŃ DUŻY GM BARUCHOWO dz.nr ew.14 |
| TEMAT: | PROJEKT ADAPTACJI PODDASZA<br>**RZUT STROPU** |
| PROJEKTANT: | mgr inż.arch.Jarosław Pudliński<br>upr.UA-V-7342-5/84/92Wk |
| SPRAWDZAJĄCY: | mgr inż.arch.Maria Jolanta Ingielewicz<br>upr.UBU-IX-8386-5/6/89WK |
| KONSTRUKCJA: | inż. Waldemar Skoczylas<br>upr.WBPP-AN-8386-5/107/82WK |
| DATA: CZERWIEC 2011 | SKALA 1:100 · nr.rys 13 str. 39 · BRANŻA: ARCH. |

# PRZEKRÓJ A-A

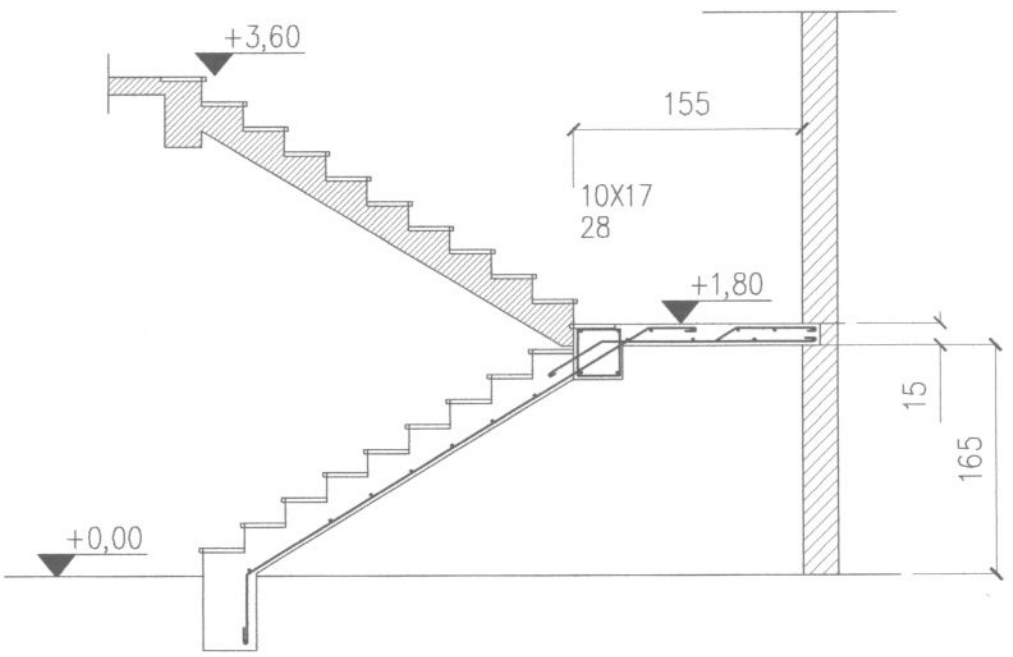


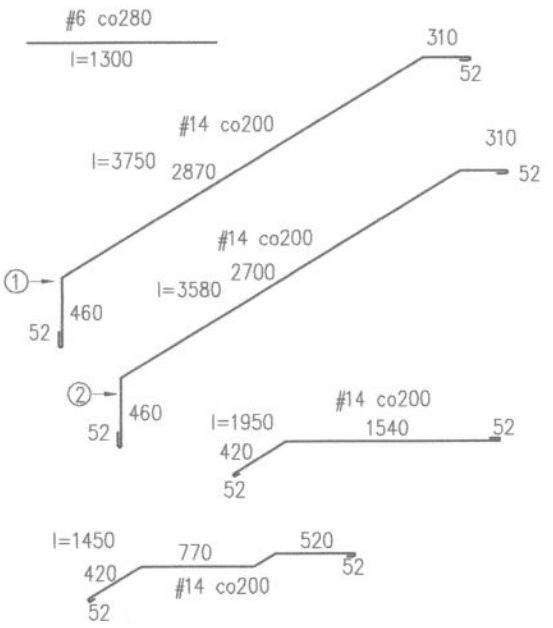


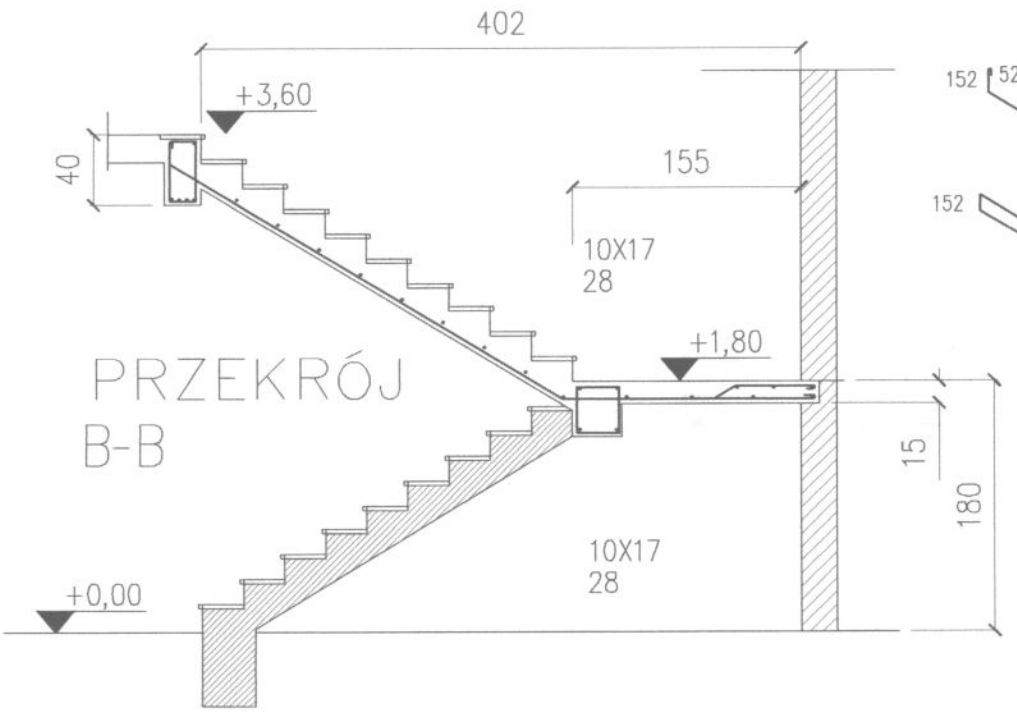


# PRZEKRÓJ B-B

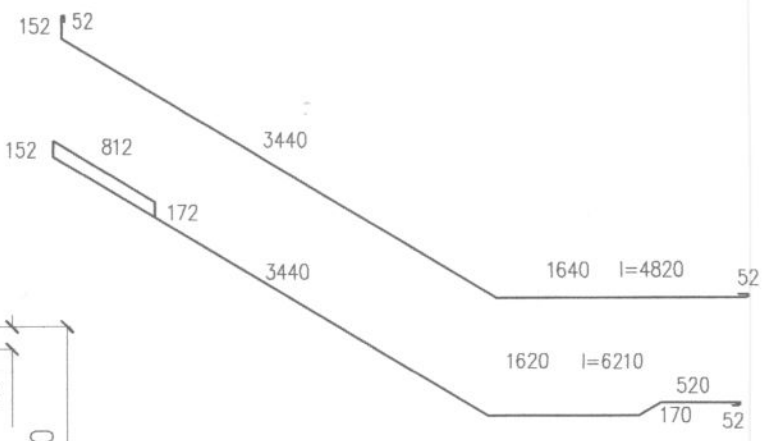


| | Nr | Profil | Długość | Ilość | Masa 1 mb | Razem | |
|---|---|---|---|---|---|---|---|
| | | | | | | Długość | Masa |
| | | | mm | szt | kg | m | kg |
| | | Razem | | | | kg | 147,9 |
| | | Dodatek 5 % | | | | | 7,5 |
| | | Razem | | | | kg | 155,4 |

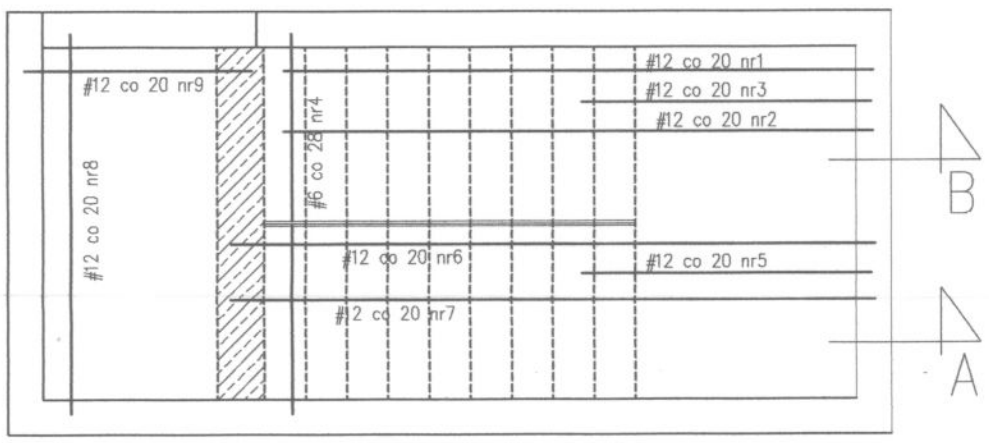


PROJEKTOWANIE I NADZORY BUDOWLANE
Marek Kubicki 87-800 Włocławk ul.Jasna 18 B/4

| | |
|---|---|
| INWESTOR: | GMINA BARUCHOWO<br>87-821 BARUCHOWO |
| OBIEKT: | ZIELONA SZKOŁA GOREŃ DUŻY<br>GM BARUCHOWO dz.nr ew.14 |
| ADRES BUDOWY: | GOREŃ DUŻY GM BARUCHOWO dz.nr ew.14 |
| TEMAT: | PROJEKT ADAPTACJI PODDASZA<br>**KLATKA SCHODOWA** |
| PROJEKTANT: | mgr inż.arch.Jarosław Pudliński<br>upr.UA-V-7342-5/84/92Wk |
| SPRAWDZAJĄCY: | mgr inż.arch.Maria Jolanta Ingielewicz<br>upr.UBU-IX-8386-5/6/89WK |
| KONSTRUKCJA: | inż. Waldemar Skoczylas<br>upr.WBPP-AN-8386-5/107/82WK |
| DATA: CZERWIEC 2011 | SKALA 1:100 · nr.rys 14 str. 40 · BRANŻA: ARCH |

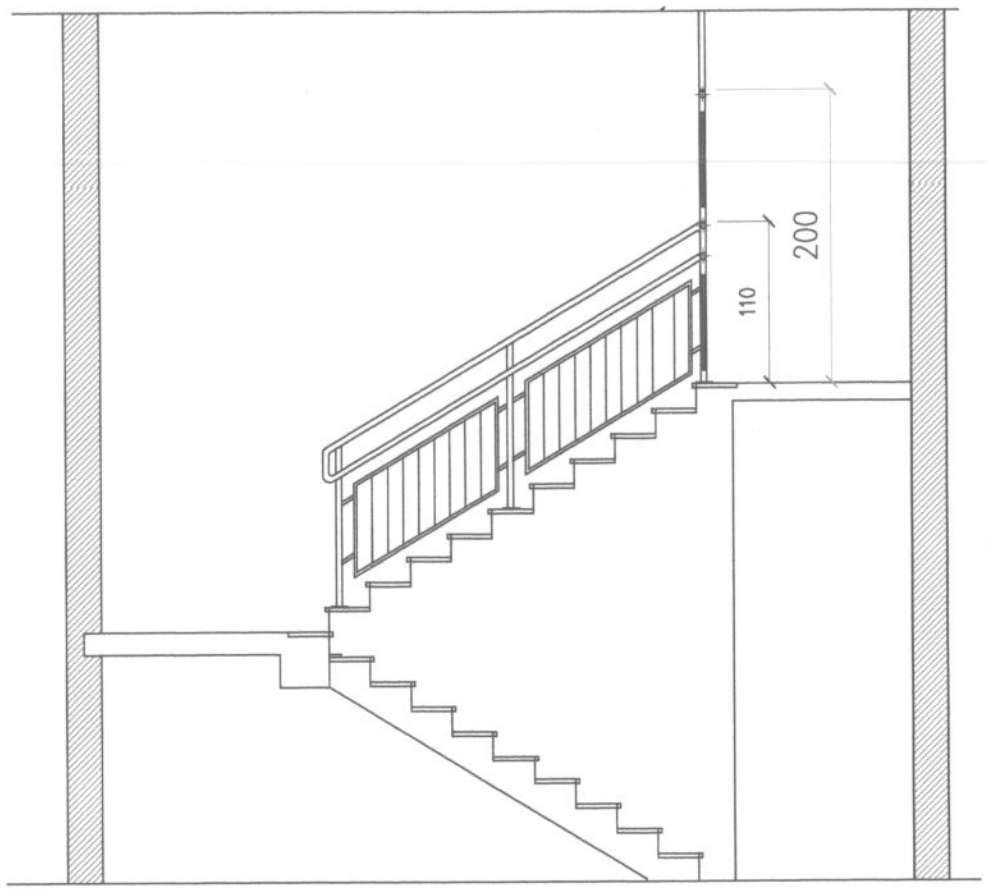


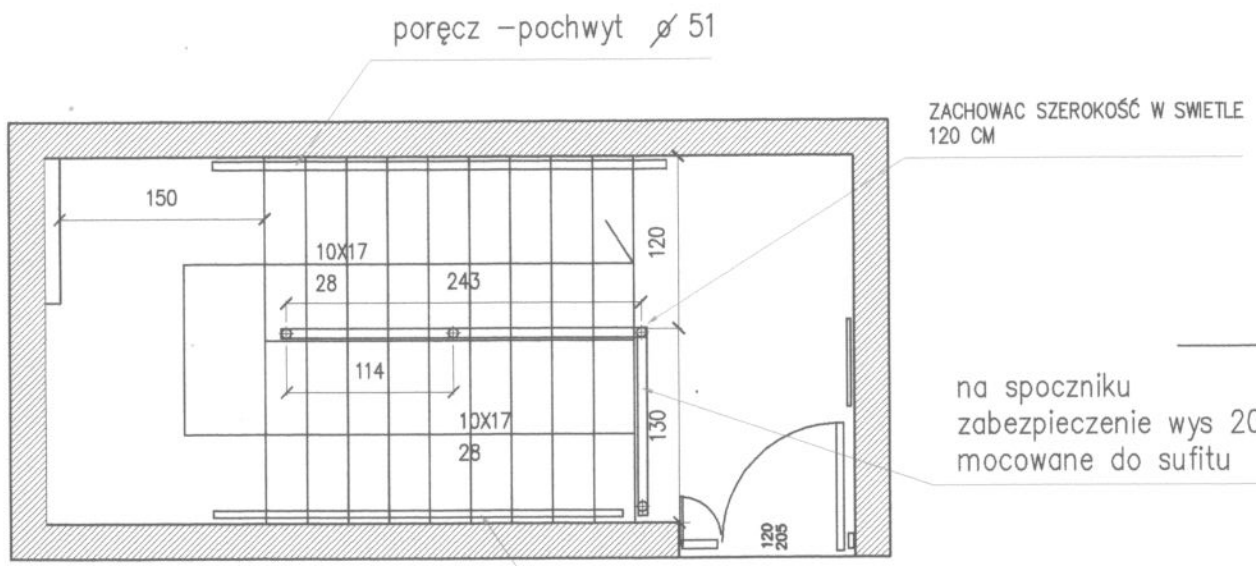


BALUSTRADA

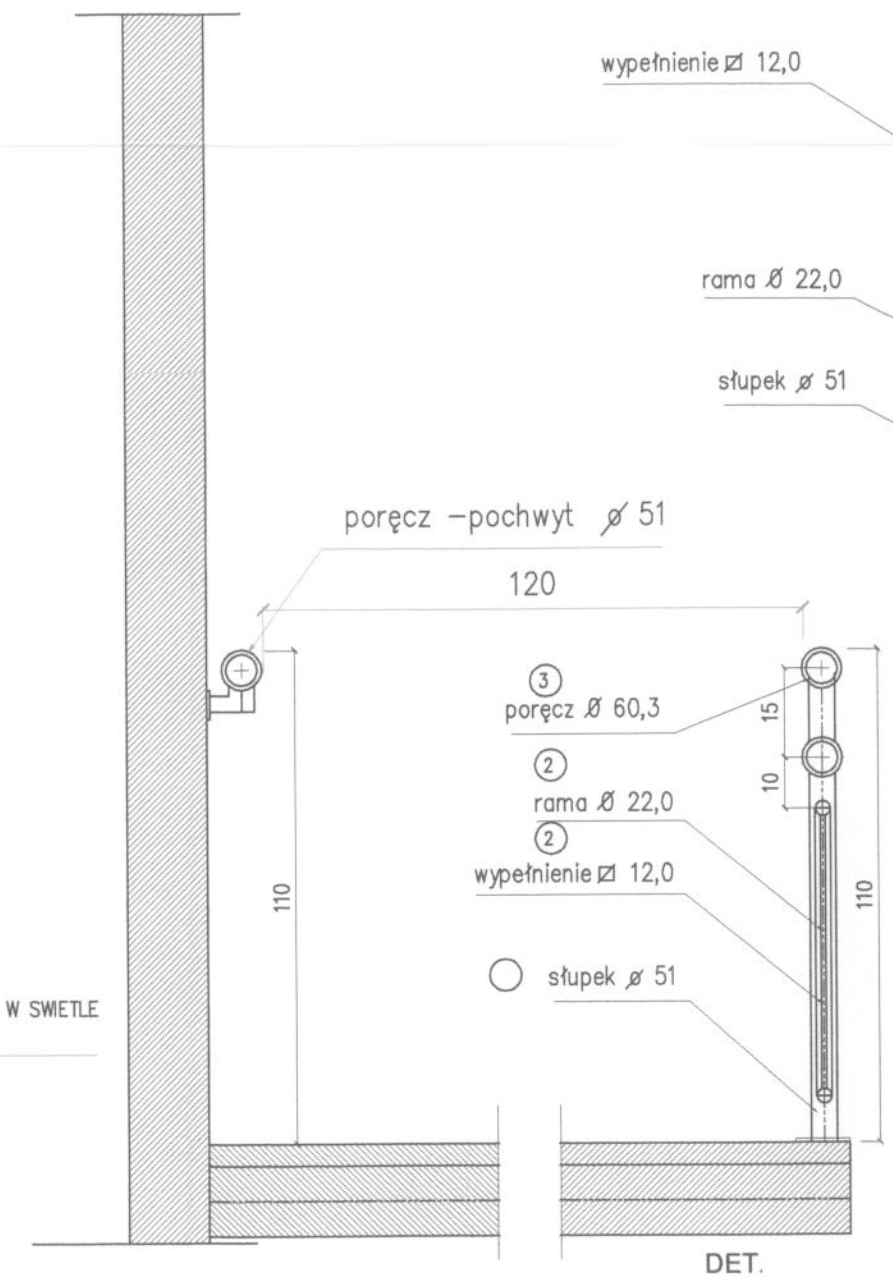


DET.
słupka

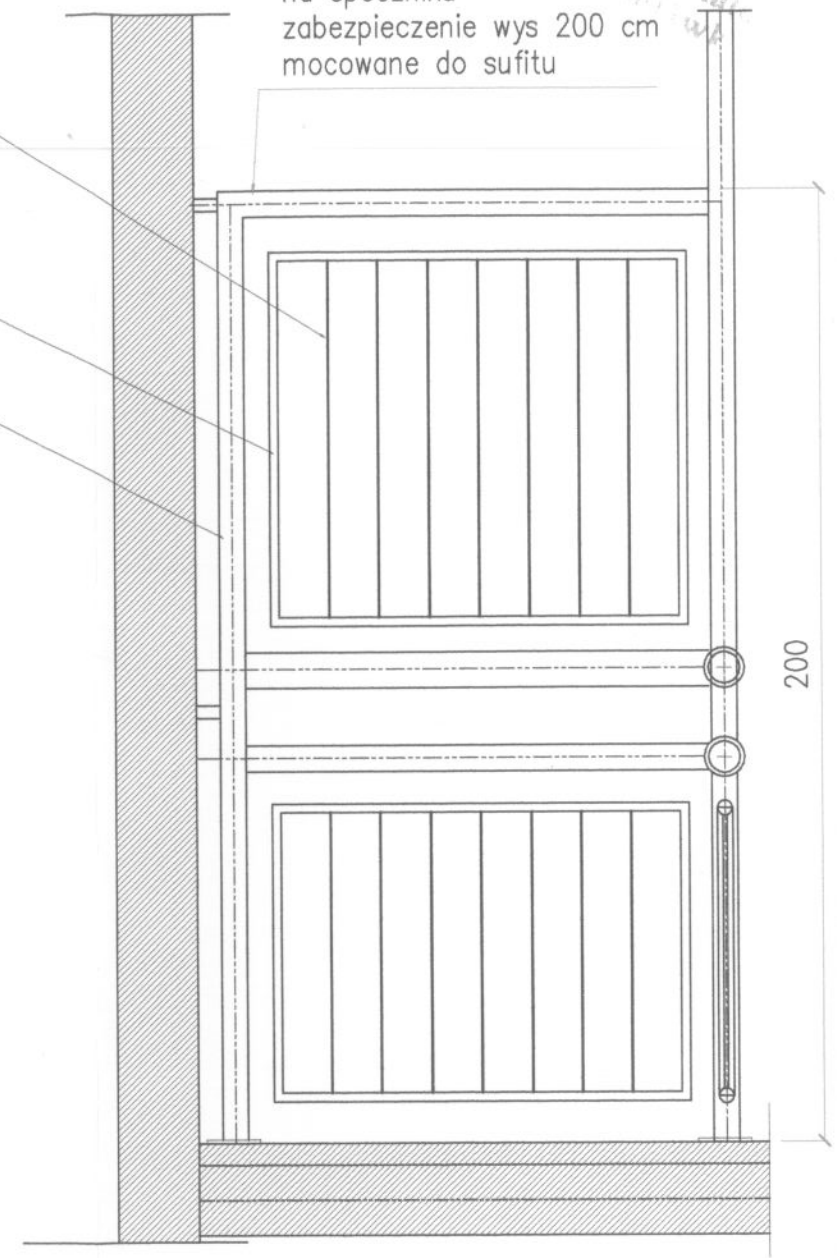


| Nr | Profil | grubość scianki | Ilość | Masa 1 mb | Razem | |
|---|---|---|---|---|---|---|
| | | | | | Długość | Masa |
| | mm | mm | szt | kg | m | kg |
| 1 | Ø 51,0 | 2 | | 2,42 | 8,4 | 21,0 |
| 2 | Ø 22,0 | 2 | | 1,56 | 13 | 20,2 |
| 3 | Ø 60,3 | 2 | | 2,88 | 15 | 43,2 |
| 4 | ⊠ 14x14 | | | 1,54 | 24 | 36,9 |
| | | | | | | |
| | Razem | | | | | 121,3 |
| | Dodatek 5 % | | | | | 6,0 |
| | Dodatek na spoiny 2,8 % | | | | | 3 |
| | Razem | | | | | 130,3 |

PROJEKTOWANIE I NADZORY BUDOWLANE
Marek Kubicki 87–800 Włocławk ul.Jasna 18 B/4

| | |
|---|---|
| INWESTOR: | GMINA BARUCHOWO<br>87–821 BARUCHOWO |
| OBIEKT: | ZIELONA SZKOŁA GOREŃ DUŻY<br>GM BARUCHOWO dz.nr ew.14 |
| ADRES BUDOWY: | GOREŃ DUŻY GM BARUCHOWO dz.nr ew.14 |
| TEMAT: | PROJEKT ADAPTACJI PODDASZA<br>**BALUSTRADA** |
| PROJEKTANT: | mgr inż.arch.Jarosław Pudliński<br>upr.UA–V–7342–5/84/92Wk |
| SPRAWDZAJĄCY: | mgr inż.arch.Maria Jolanta Ingielewicz<br>upr.UBU–IX–8386–5/6/89WK |
| KONSTRUKCJA: | inż. Waldemar Skoczylas<br>upr.WBPP–AN–8386–5/107/82WK |
| DATA:<br>CZERWIEC 2011 | SKALA 1:100 · nr.rys 15 · str. 41 · BRANŻA: ARCH |

Starostwo Powiatowe we Włocławku

| OZNACZENIE | D2 | D3 | | | D4 | |
|---|---|---|---|---|---|---|
| SCHEMAT | 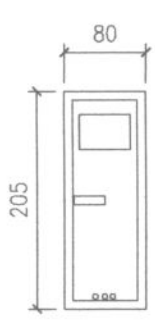 | 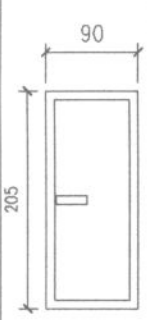 | 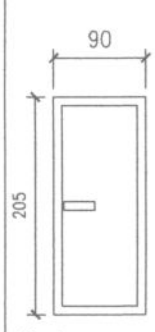 | 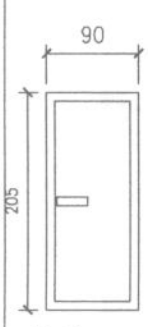 | 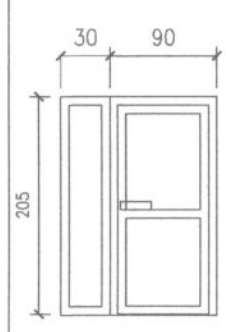 | 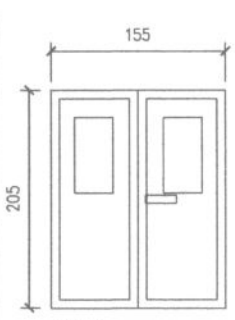 |
| | | | Wwykonać pomiar z natury EI 60 | Wwykonać pomiar z natury EI 30 | 120x205 skrzydła 90-30x205 EI 30 - z samozamykaczem | Wwykonać pomiar z natury EI 30 |
| SZEROKOŚĆ S | 80 | 90 | 90 | 90 | 120 | 155 |
| WYSOKOŚĆ H | 205 | 205 | 205 | 205 | 205 | 205 |
| ZEWN/WEWN. | WEWN. | WEWN. | WEWN. | WEWN. | WEWN. | WEWN. |
| KOLOR | BIAŁE | BIAŁE | BIAŁE | BIAŁE | BIAŁE | BIAŁE |
| PRZESZKLENIE | ŁAZIENKOWE | | | | SZYBA ZESPOLONA | SZYBA MLECZNA |
| MATERIAŁ | DREWNIANE | DREWNIANE | DREWNIANE | DREWNIANE | STAL | DREWNIANE |
| PRAWE/LEWE | prawe 6 lewe 5 | prawe 5 lewe 5 | prawe 1 | prawe 4 lewe 2 | lewe 3 | |
| ILOŚĆ | szt. 11 | szt. 10 | szt. 1 | szt. 6 | szt. 3 | szt. 1 |

## ZESTAWIENIE STOLARKI DRZWIOWEJ

| OZNACZENIE | VELUX | VELUX |
|---|---|---|
| SCHEMAT | 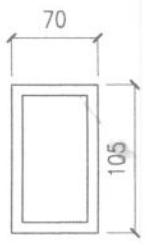 | wyłaz dachowy 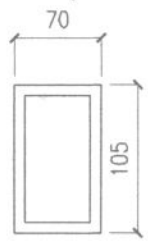 |
| | VELUX EI-15 | VELUX EI-15 |
| SZEROKOŚĆ S | 70 | 70 |
| WYSOKOŚĆ H | 105 | 105 |
| RODZAJ | UCHYLNE | UCHYLNE |
| KOLOR | DREWNIANE | DREWNIANE |
| MATERIAŁ | DREWNIANE | DREWNIANE |
| ILOŚĆ | SZT 23 | SZT 1 |
| | SZYBA ZESPOLONA | SZYBA ZESPOLONA |

## ZESTAWIENIE STOLARKI OKIENNEJ

PROJEKTOWANIE I NADZORY BUDOWLANE
Marek Kubicki 87-800 Włocławk ul.Jasna 18 B/4

| | |
|---|---|
| INWESTOR: | GMINA BARUCHOWO 87-821 BARUCHOWO |
| OBIEKT: | ZIELONA SZKOŁA GOREŃ DUŻY GM BARUCHOWO dz.nr ew.14 |
| ADRES BUDOWY: | GOREŃ DUŻY GM BARUCHOWO dz.nr ew.14 |
| TEMAT: | PROJEKT ADAPTACJI PODDASZA **ZESTAWIENIE STOLARKI** |
| PROJEKTANT: | mgr inż.arch.Jarosław Pudliński upr.UA-V-7342-5/84/92Wk |
| SPRAWDZAJĄCY: | mgr inż.arch.Maria Jolanta Ingielewicz upr.UBU-IX-8386-5/6/89WK |
| DATA: CZERWIEC 2011 | SKALA 1:100 / nr.rys 16 str. 42 / BRANŻA: ARCH |